


街区面積 9392.53

画地面積 9392.39


差 0.14

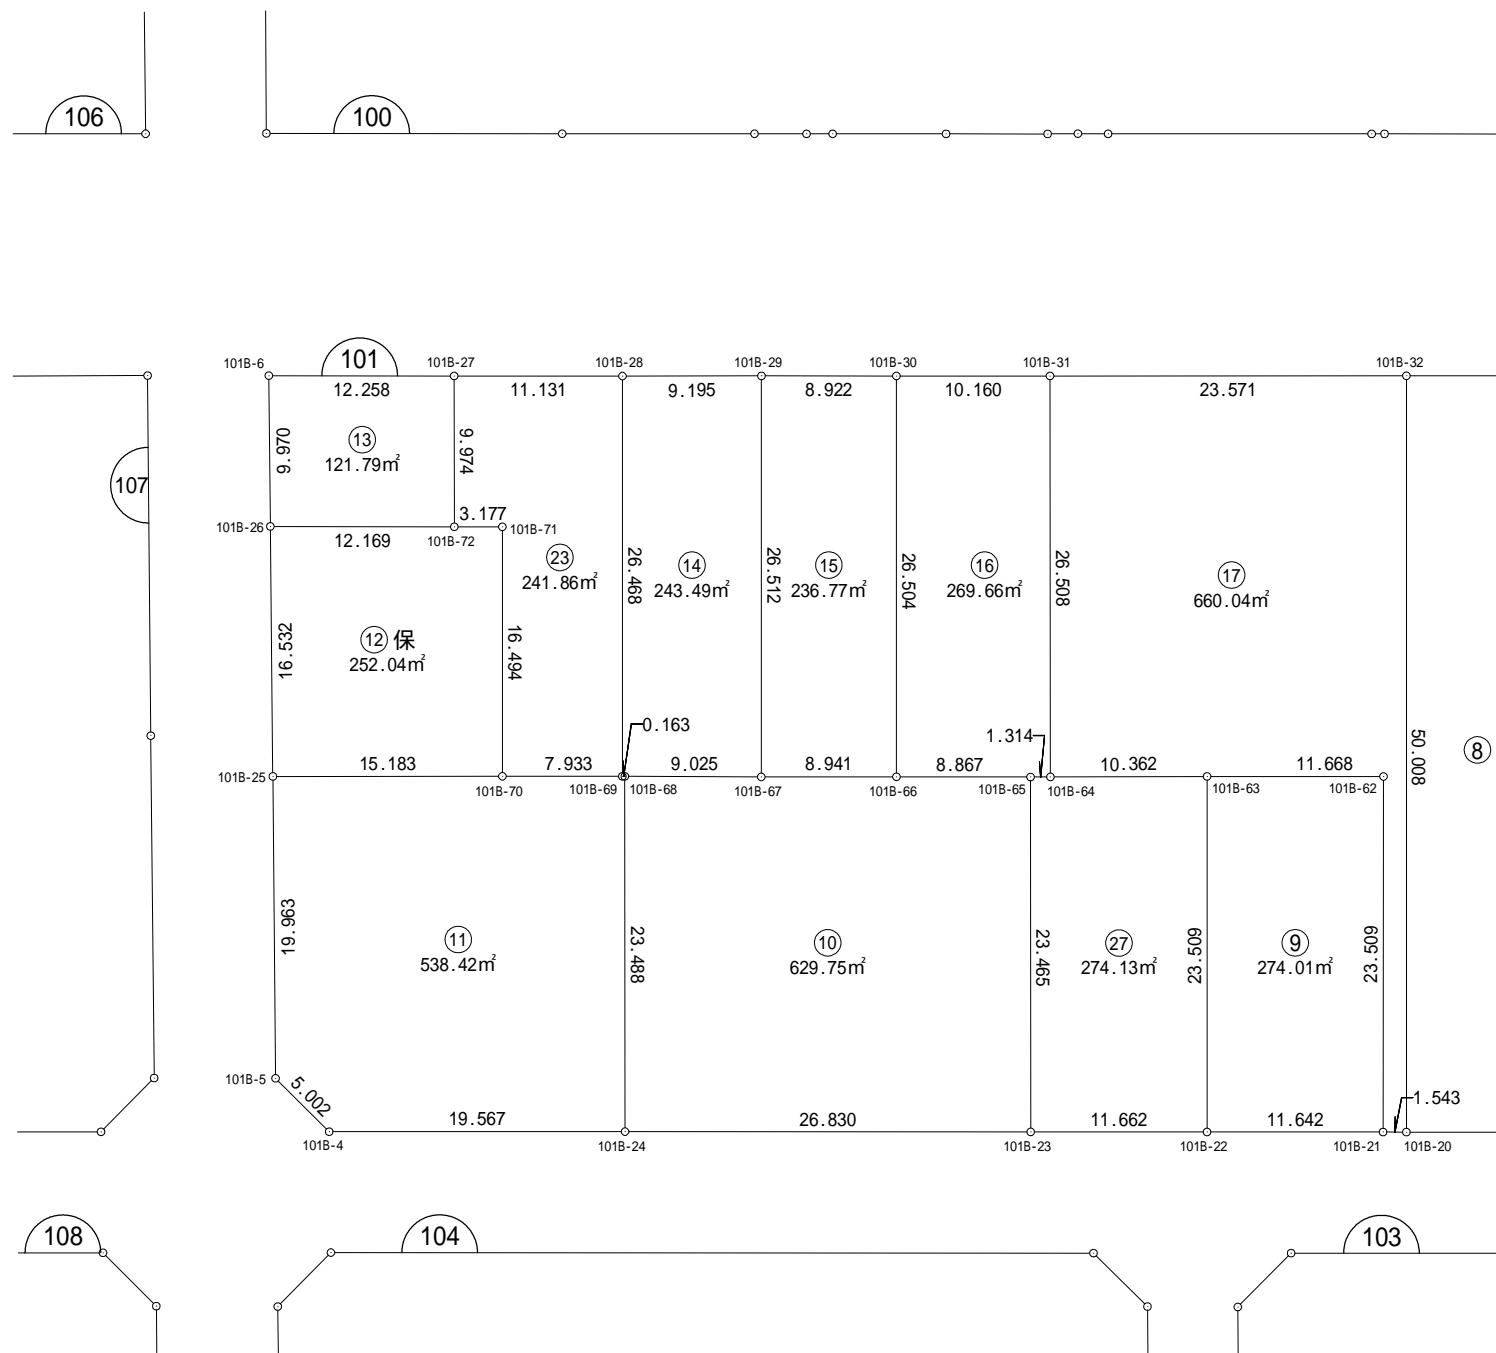

街区面積 9392.53

画地面積 9392.39



差 0.14

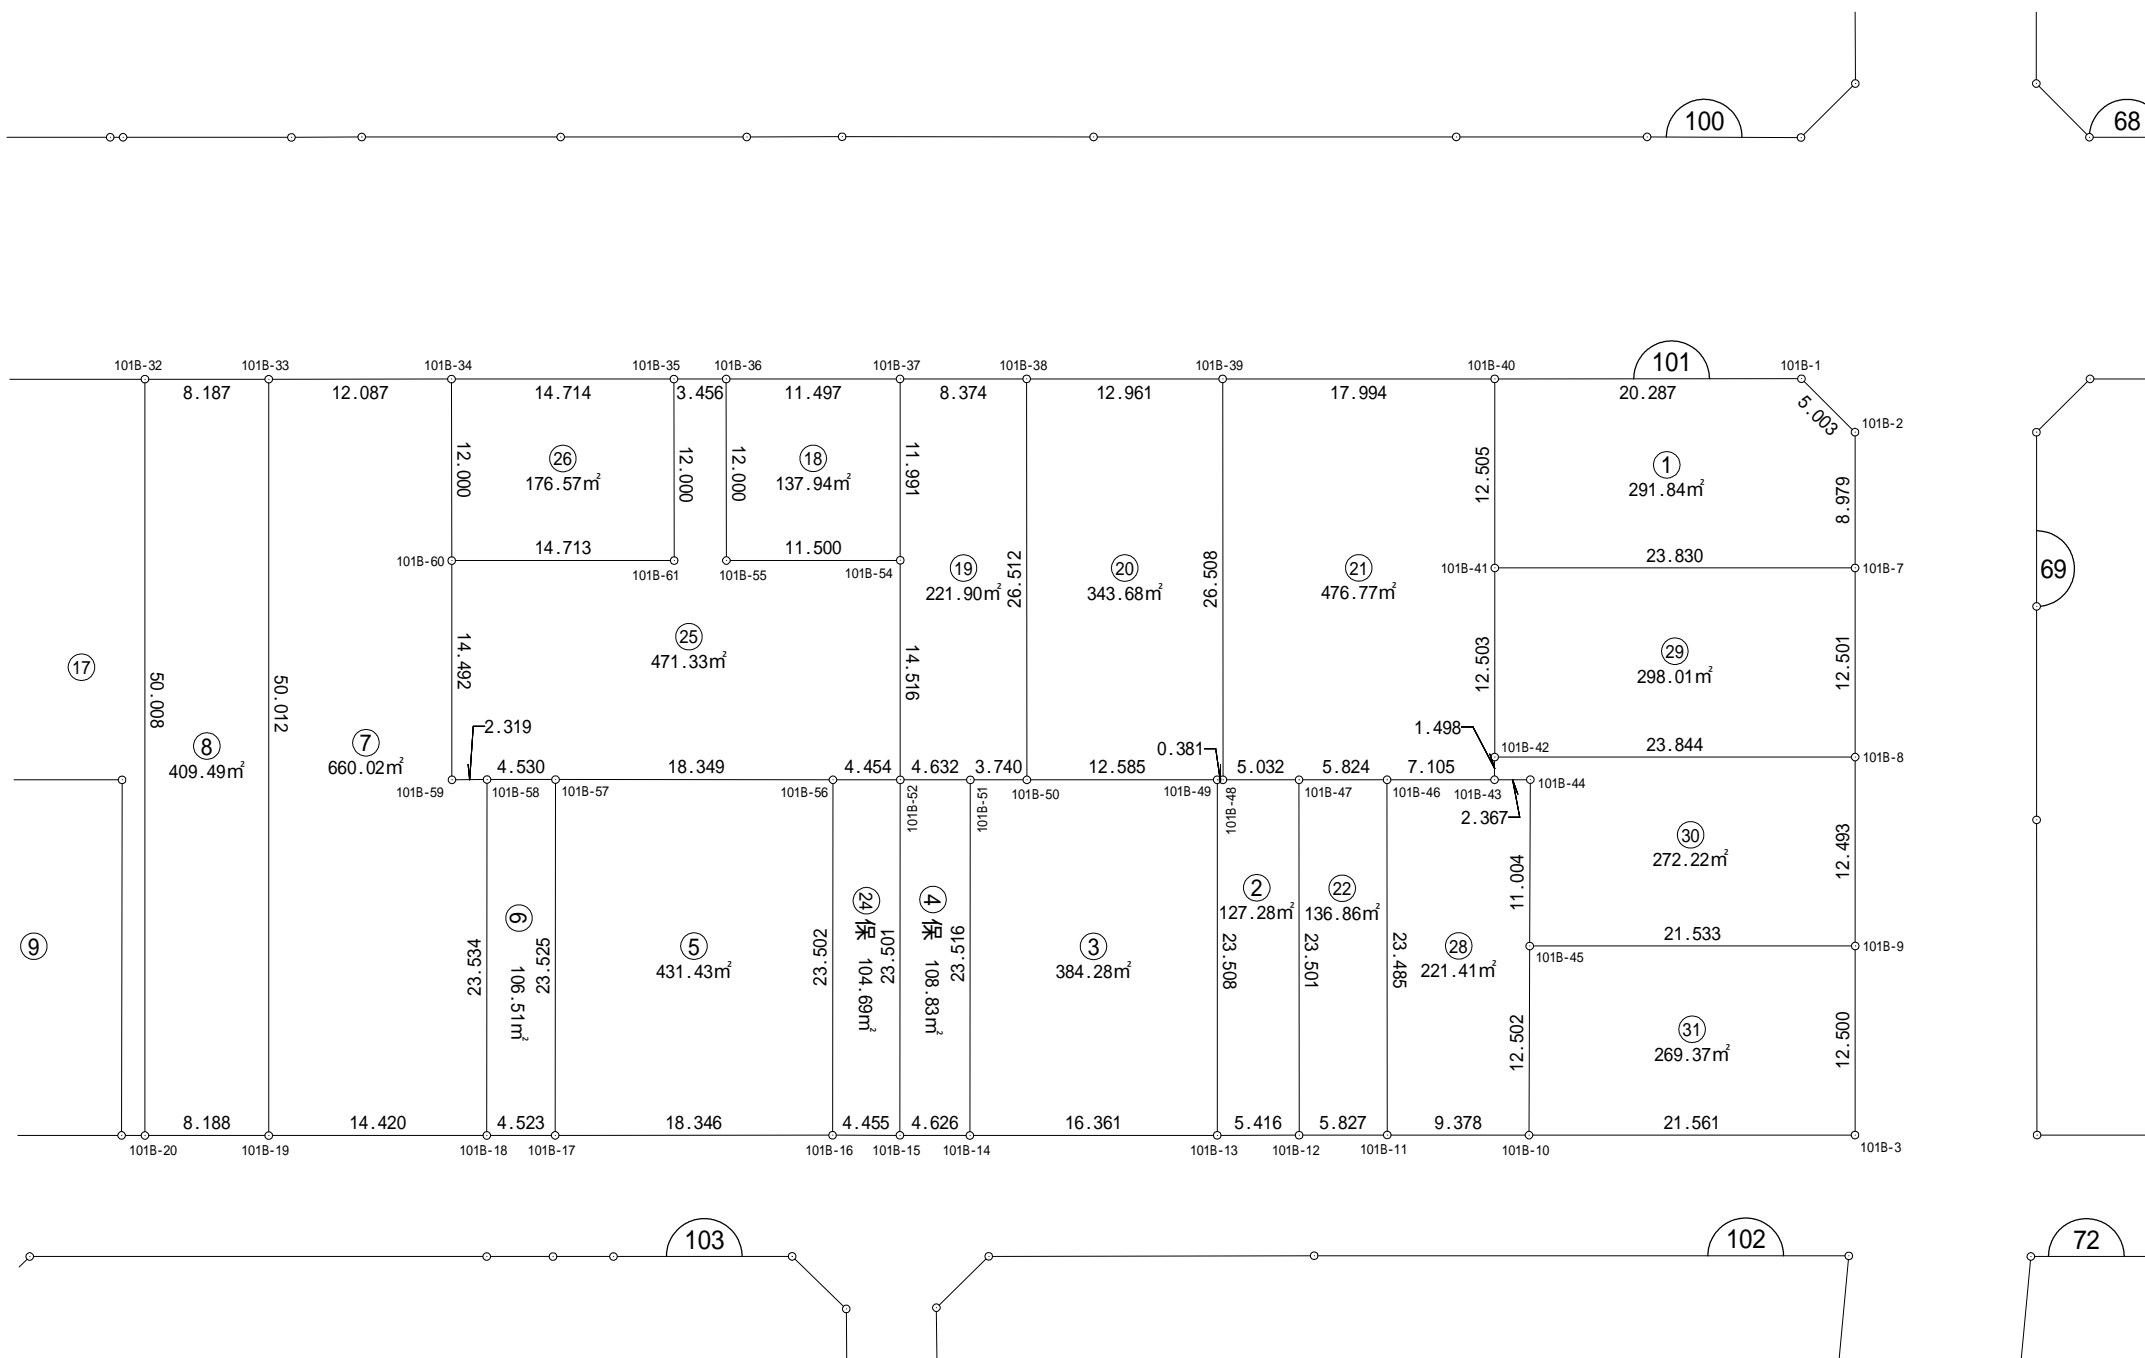


街区面積 6766.67

画地面積 6766.61

差 0.06

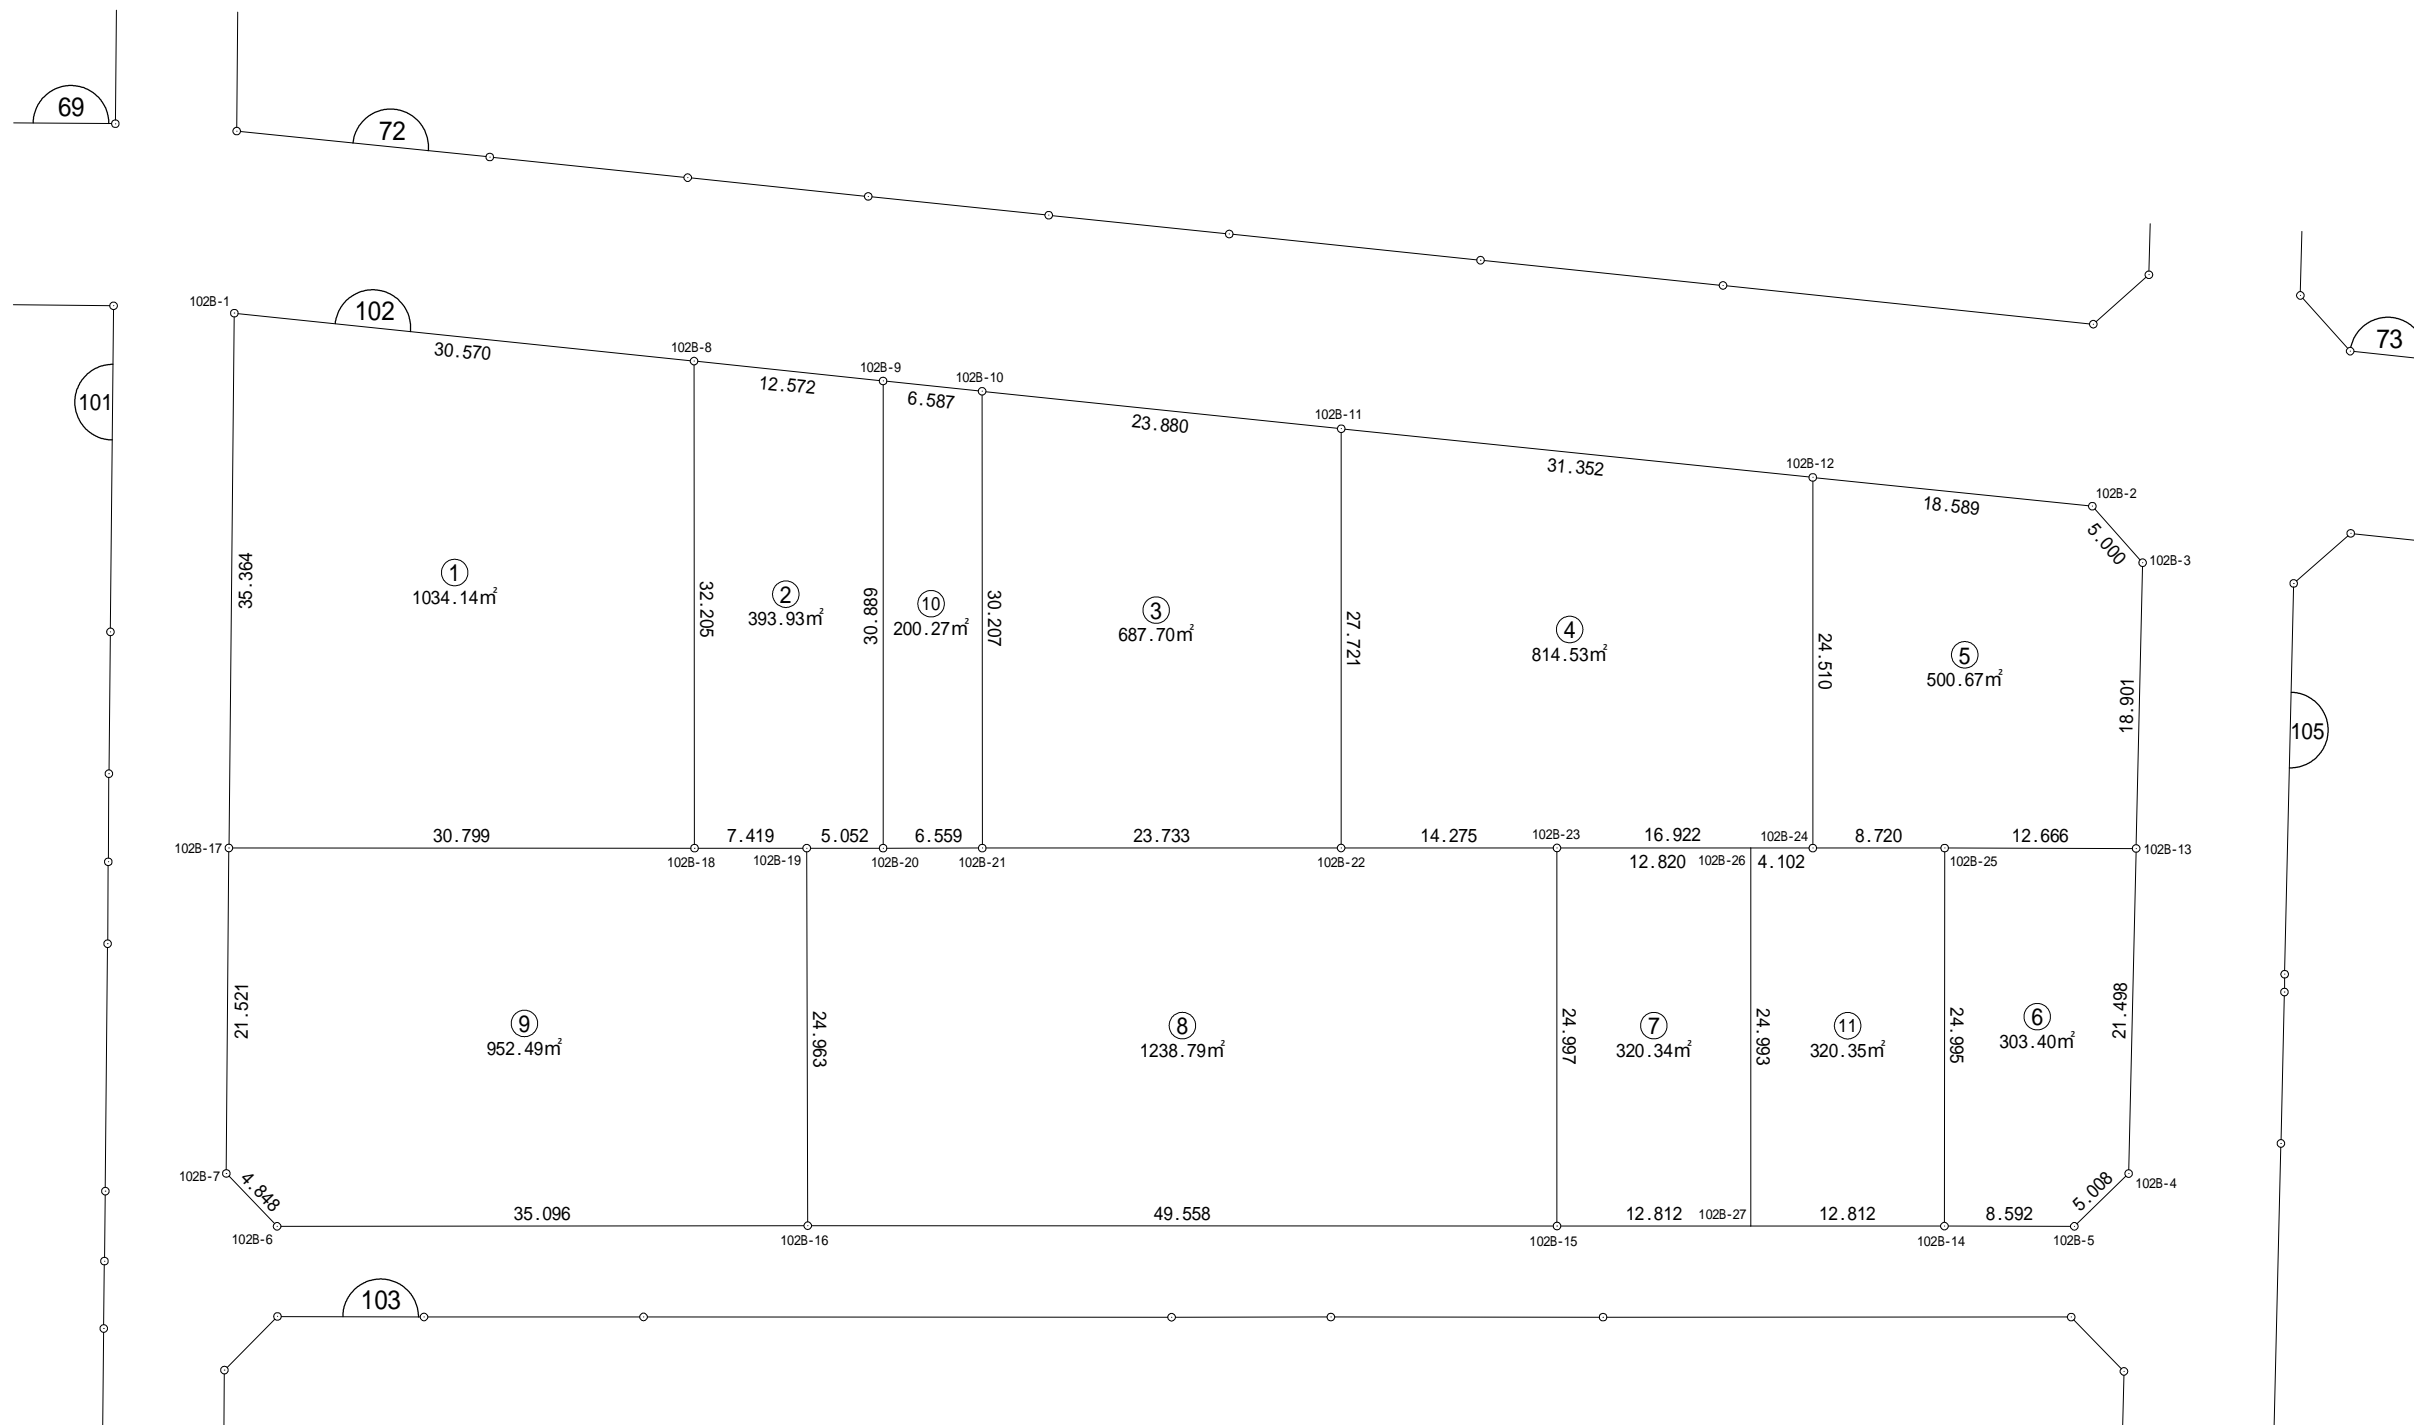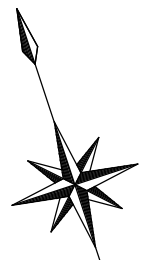



街区面積 7176.96  
 画地面積 7176.90  
 差 0.06

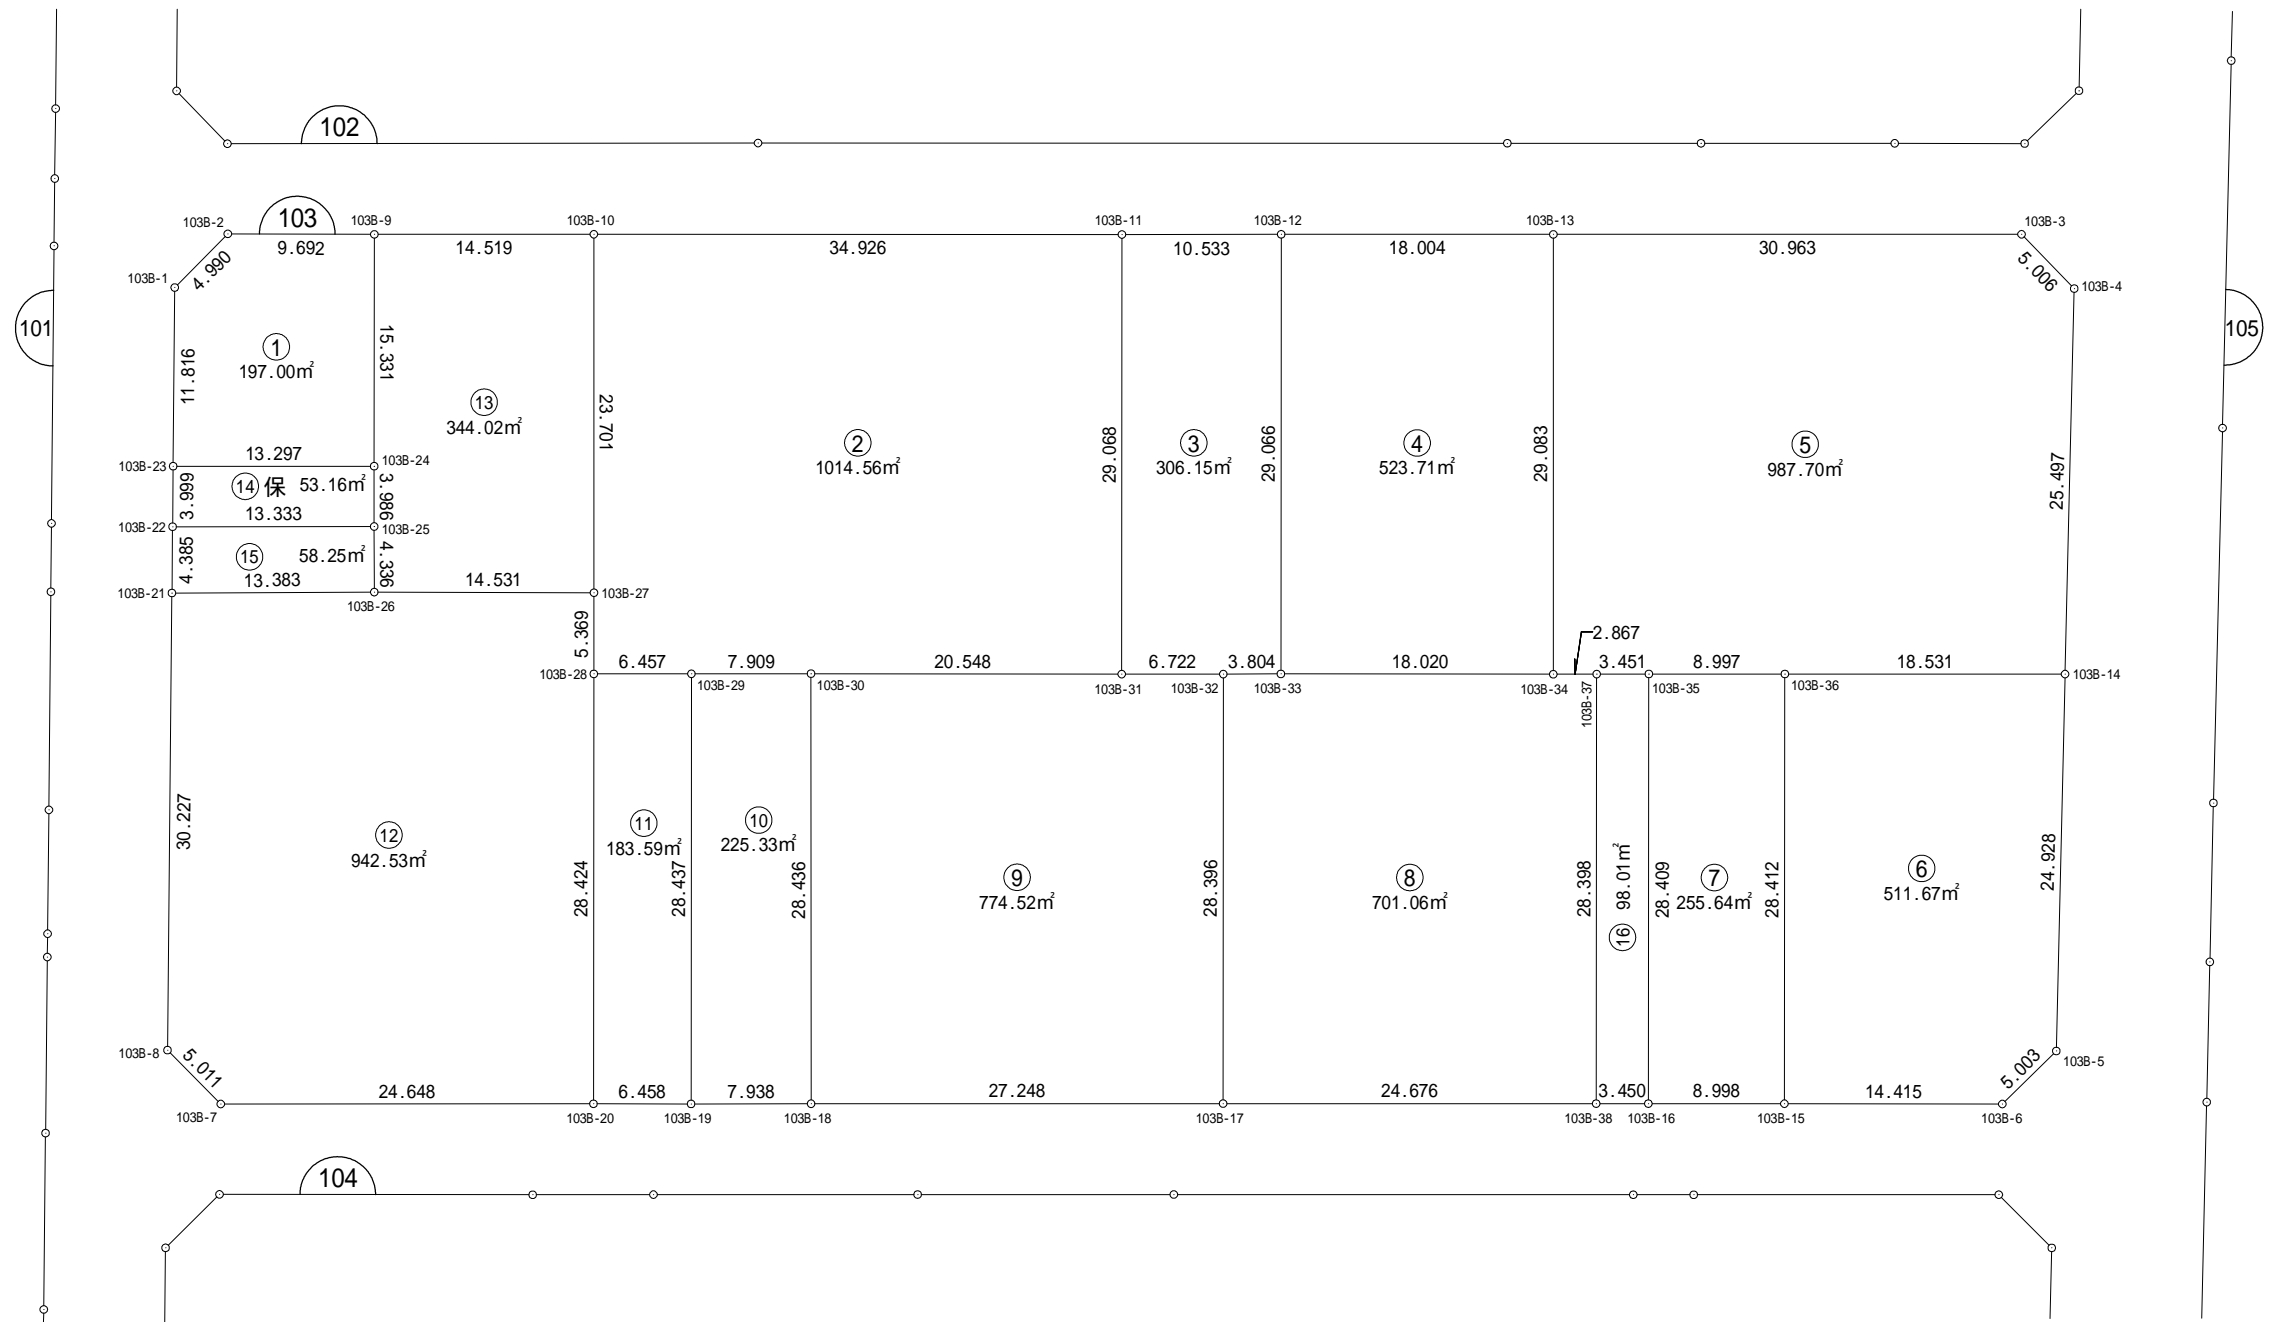

街区面積 7131.55

画地面積 7131.49

差 0.06

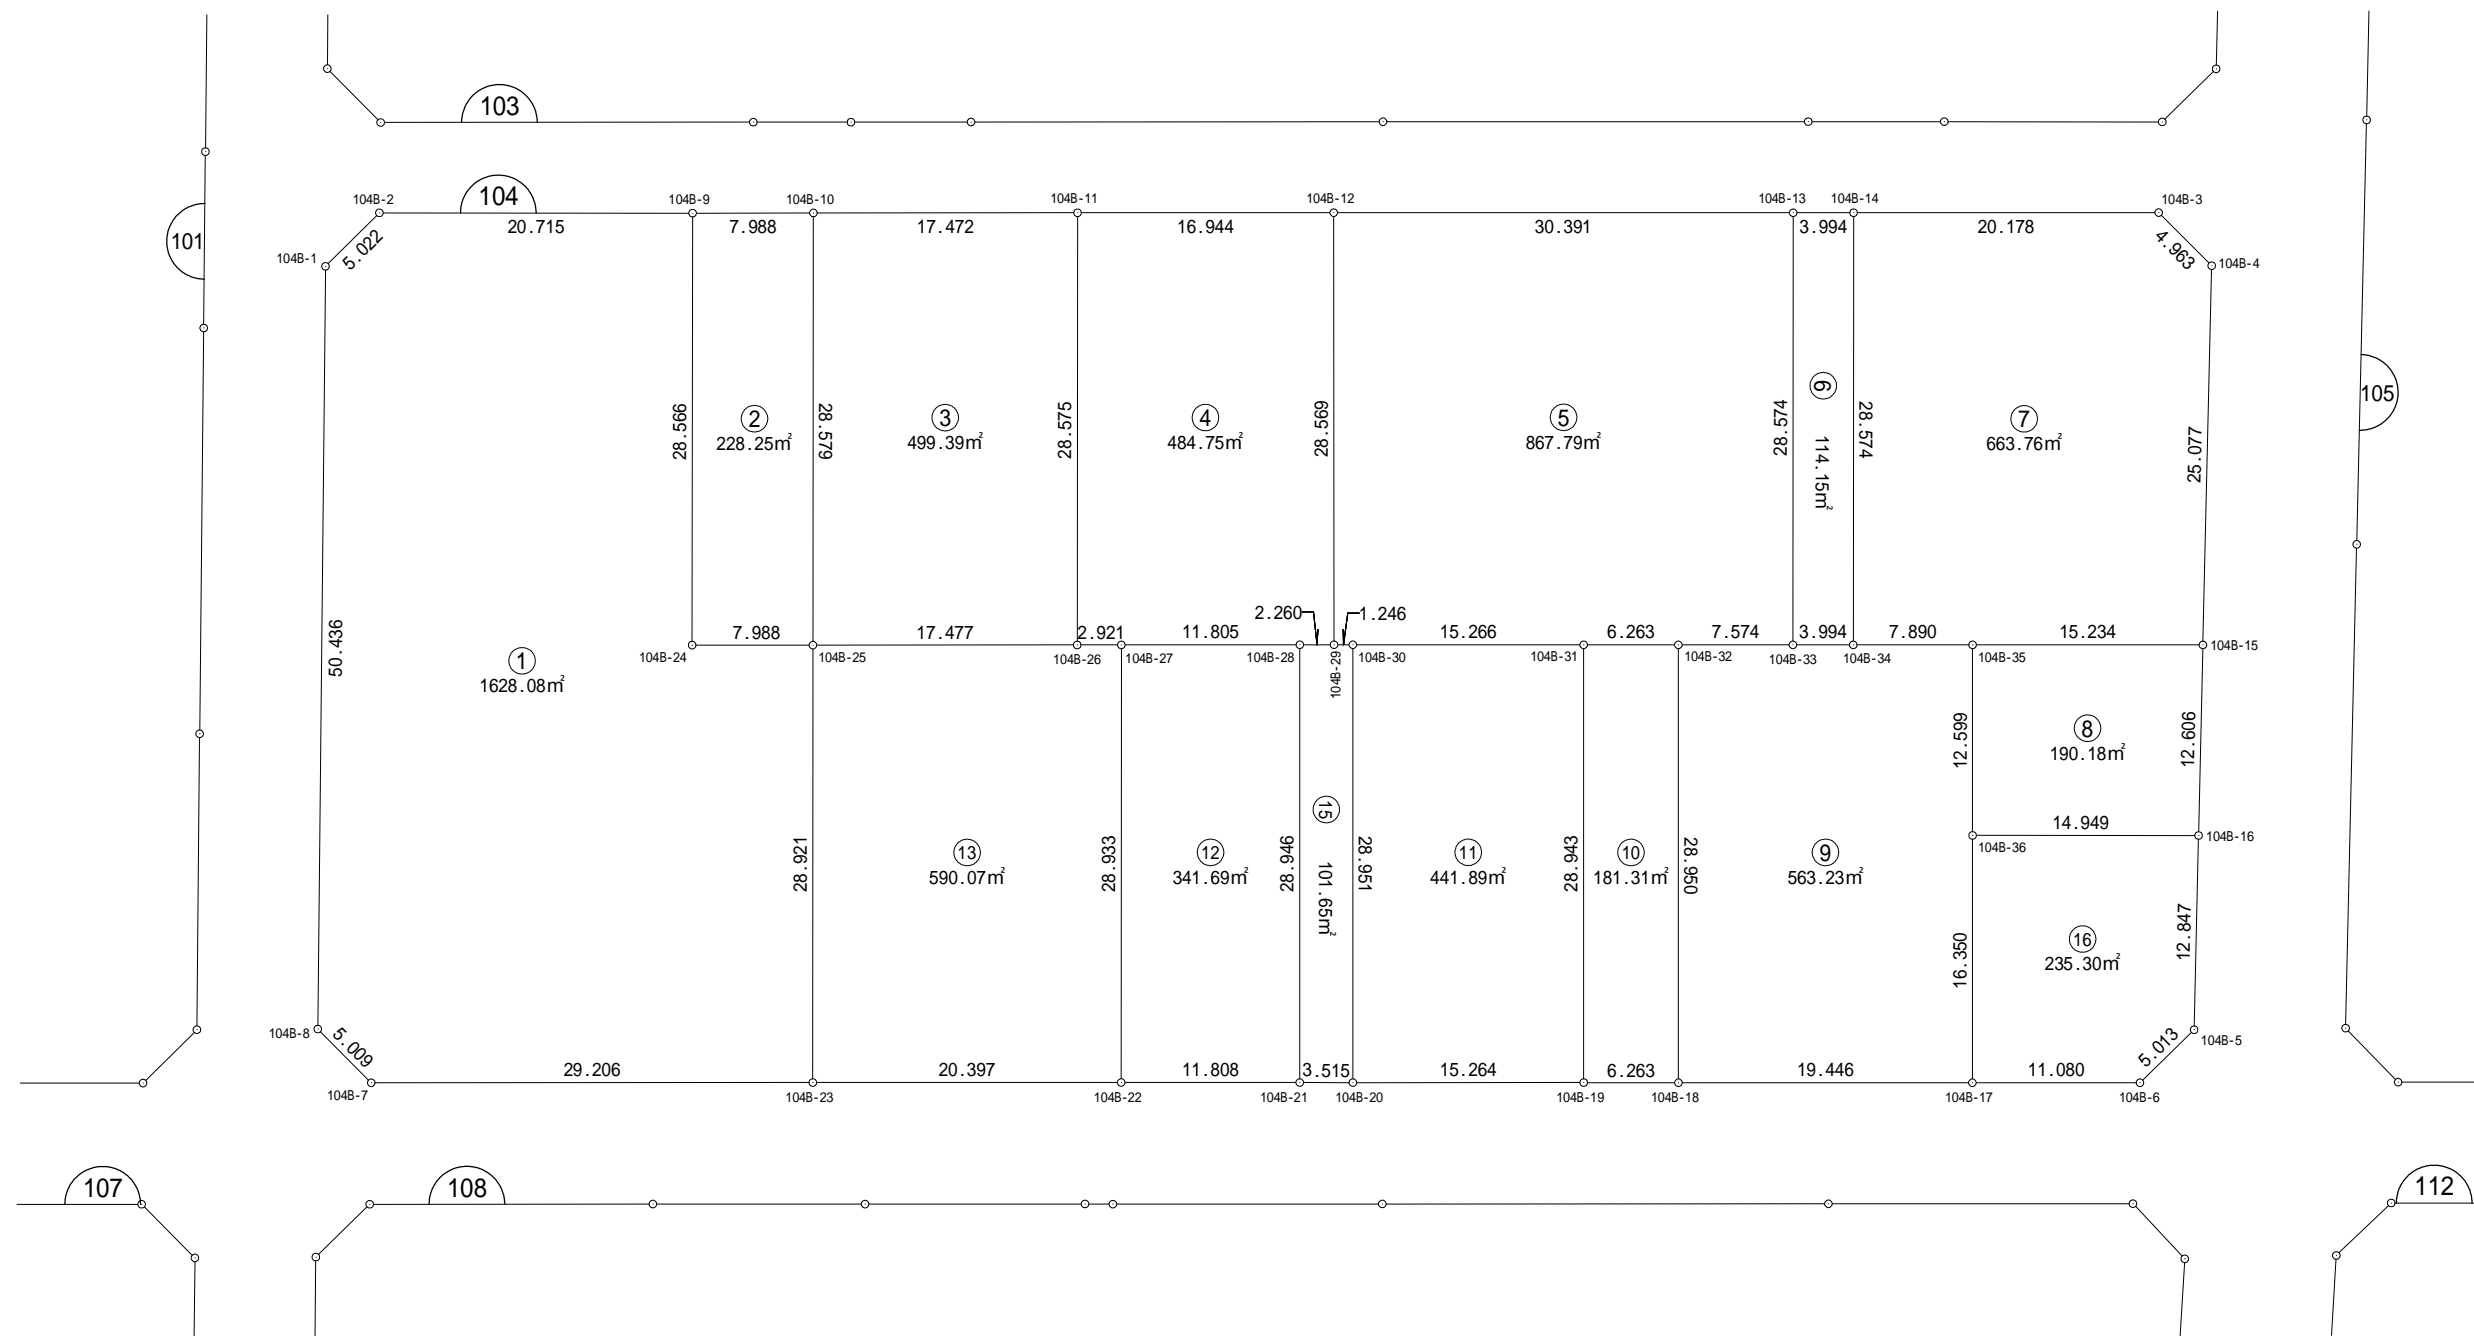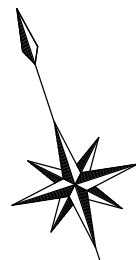


出来形確認測量図

街区番号 105BL

街区面積 7693.47

画地面積 7693.36

差 0.11

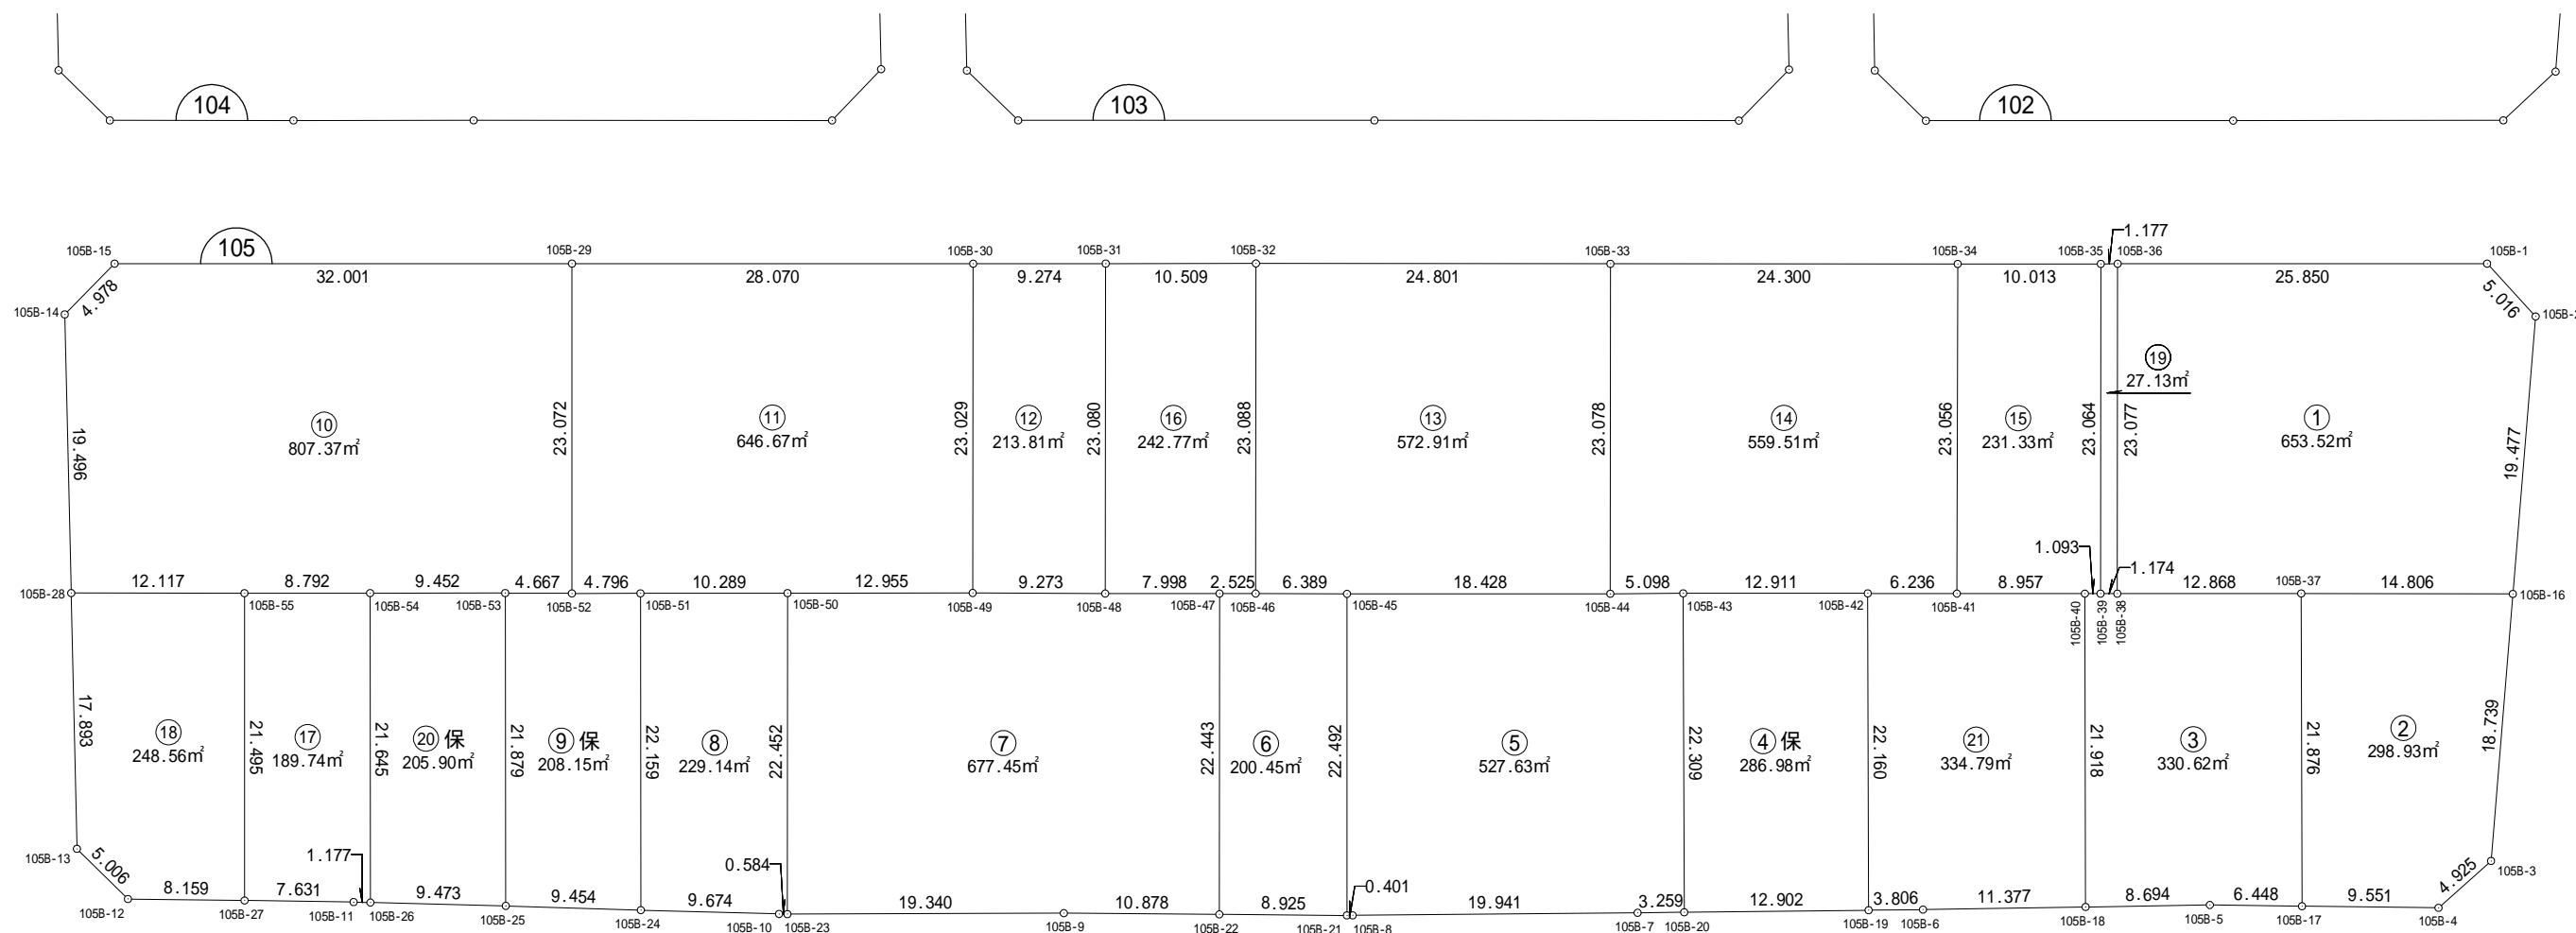


縮尺 1:500

街区面積 7923.45


画地面積 7923.38

差 0.07

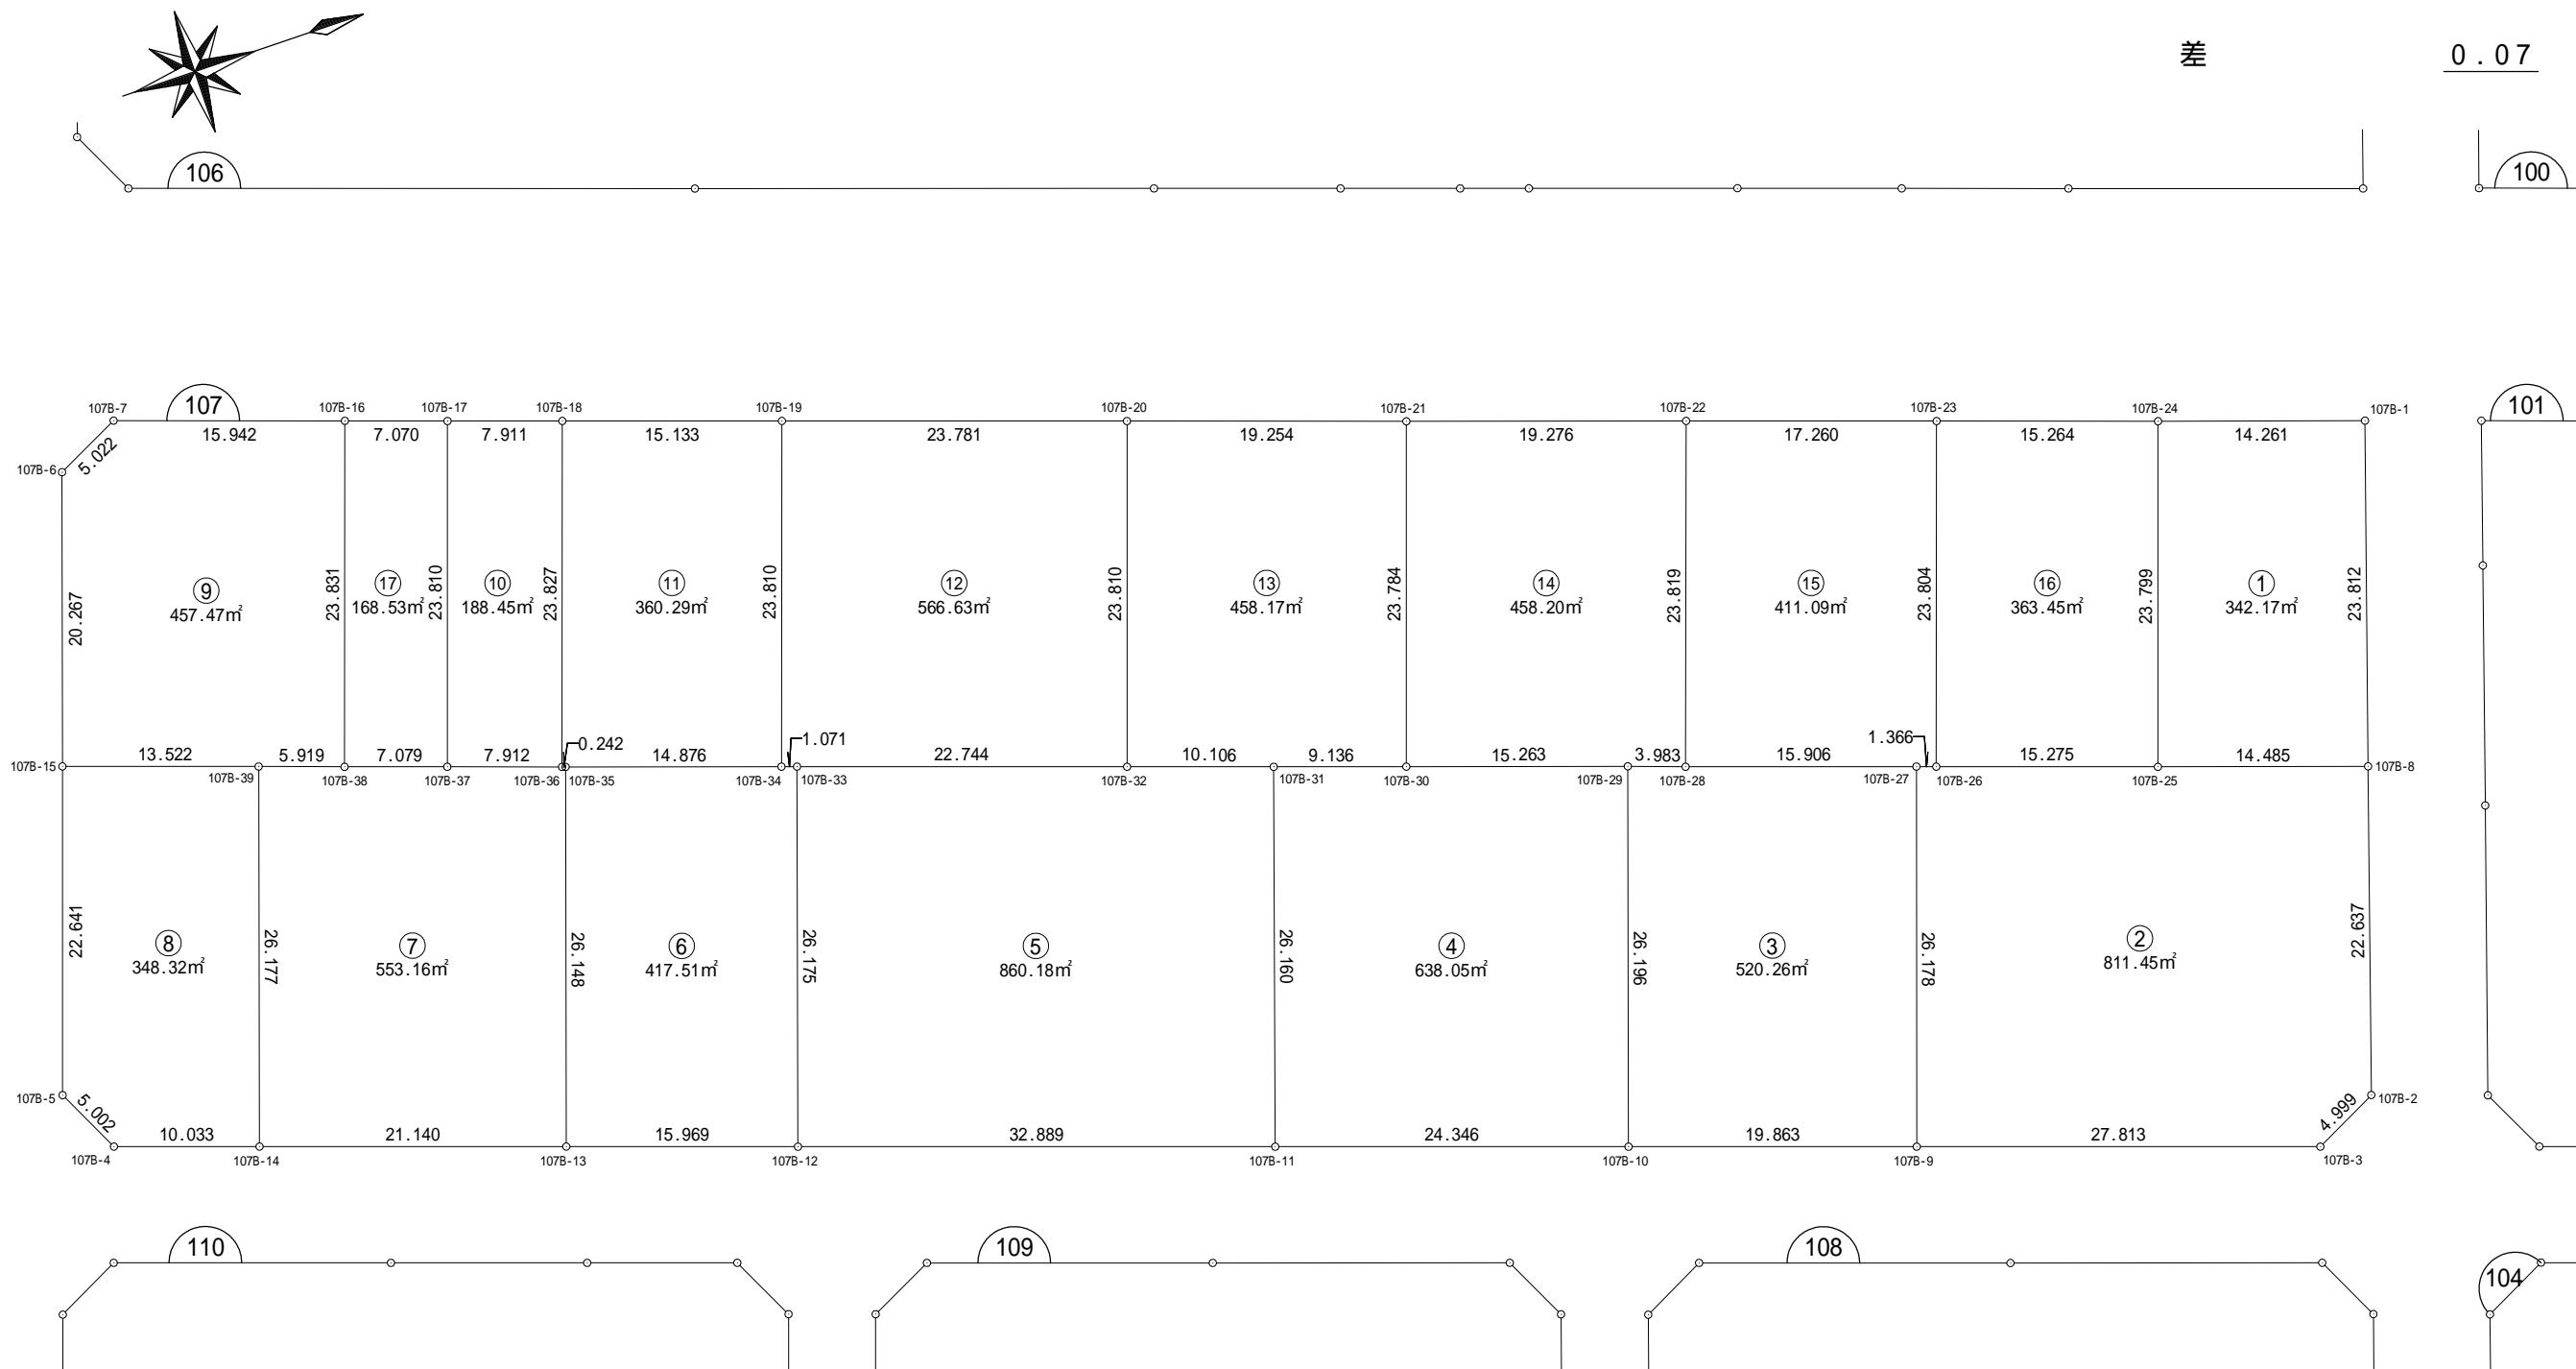






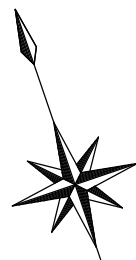

街区面積 5697.39  
 画地面積 5697.32  
 差 0.07


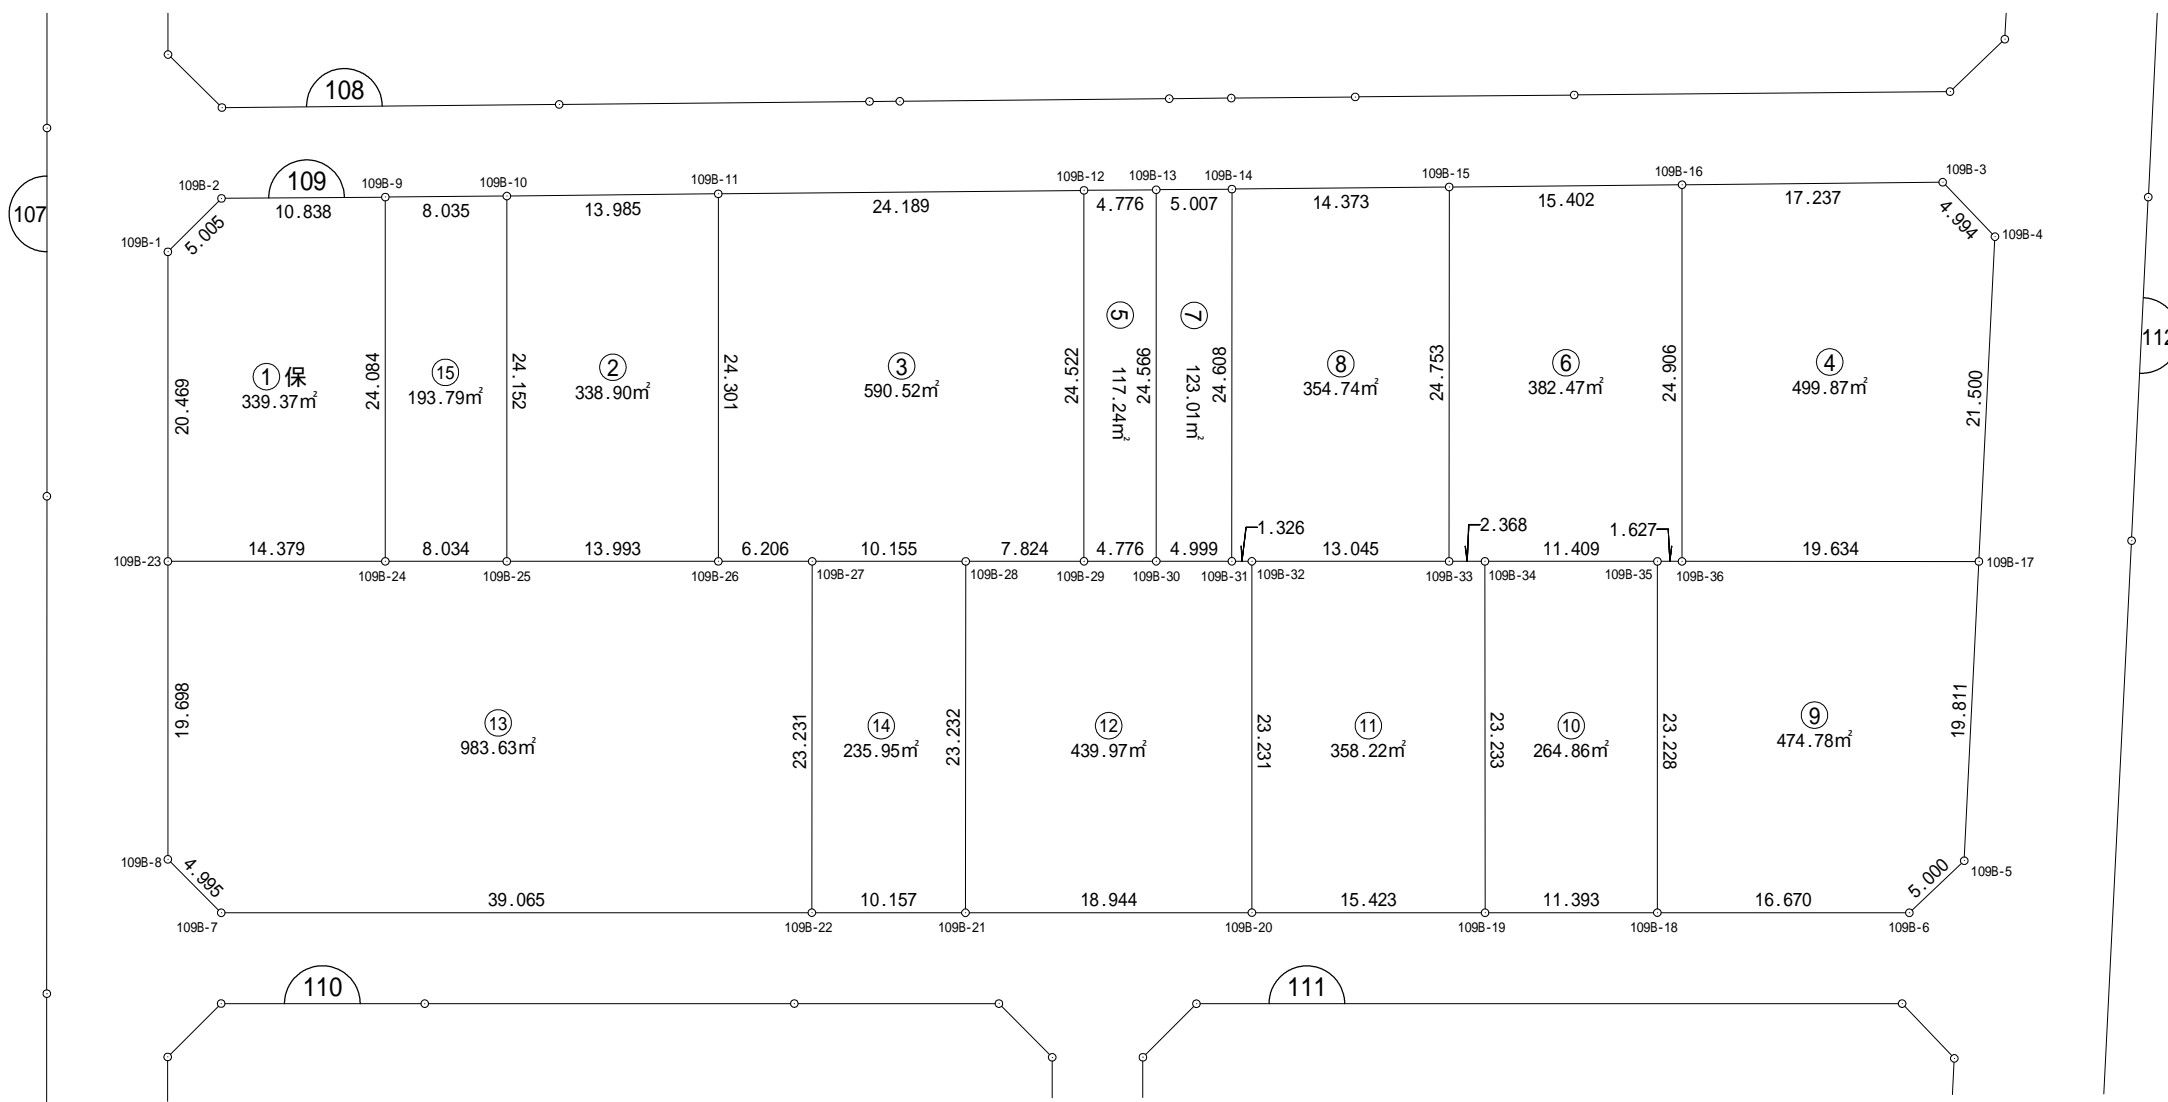




街区面積 2605.25

画地面積 2605.25



差 0.00

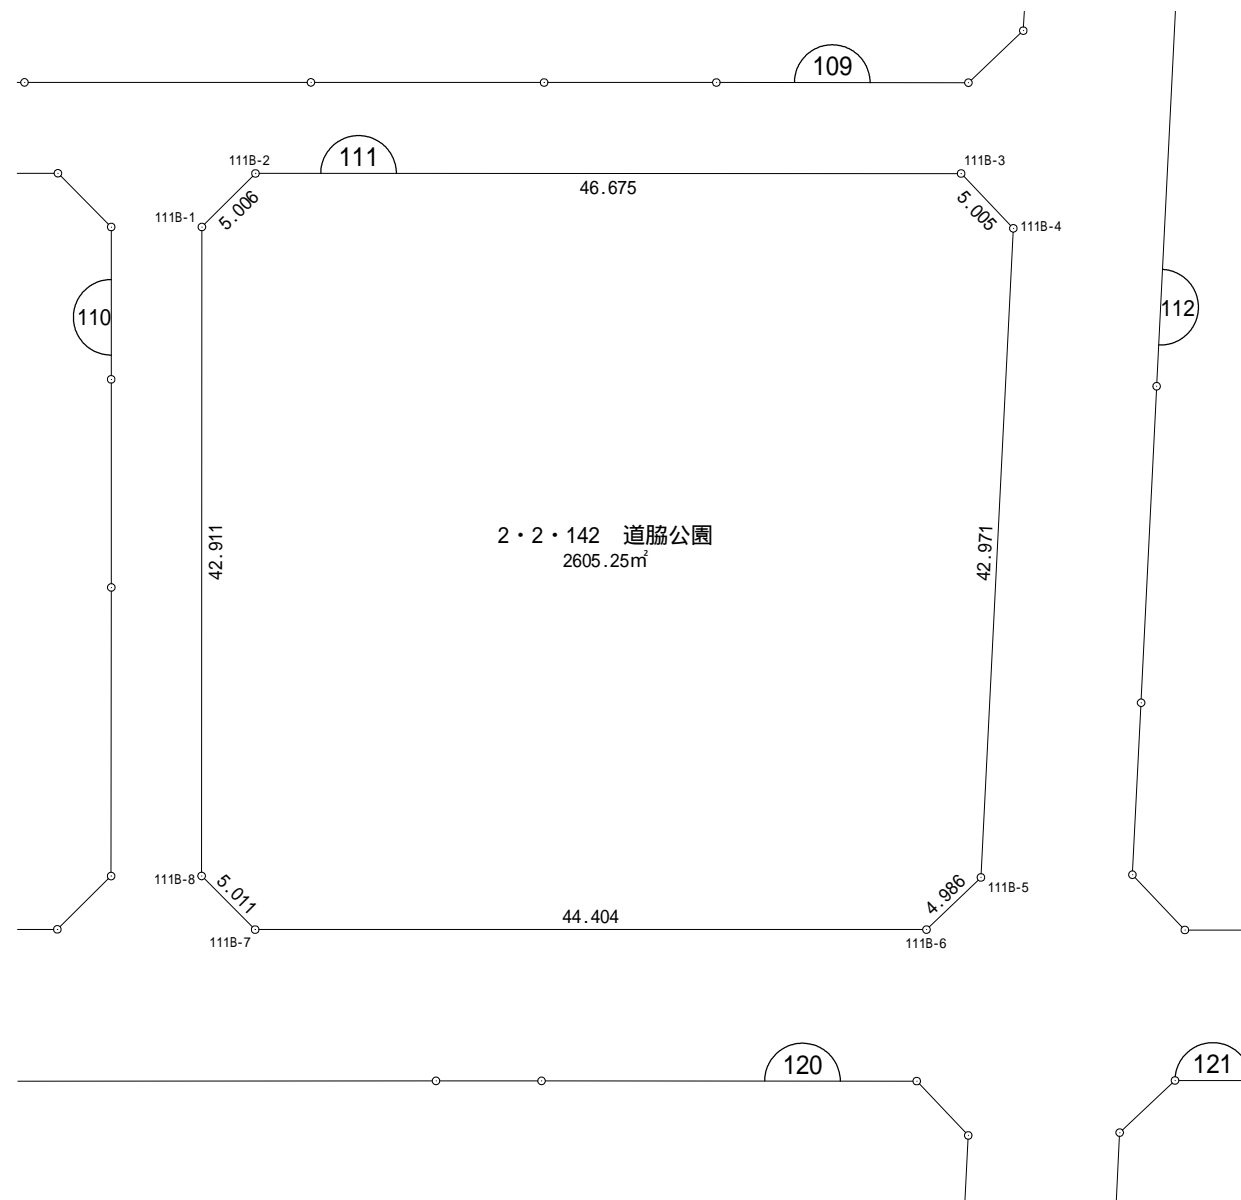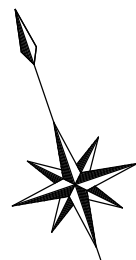

出来形確認測量図

街区番号 112BL

街区面積 6911.84  
 画地面積 6911.74  
 差 0.10

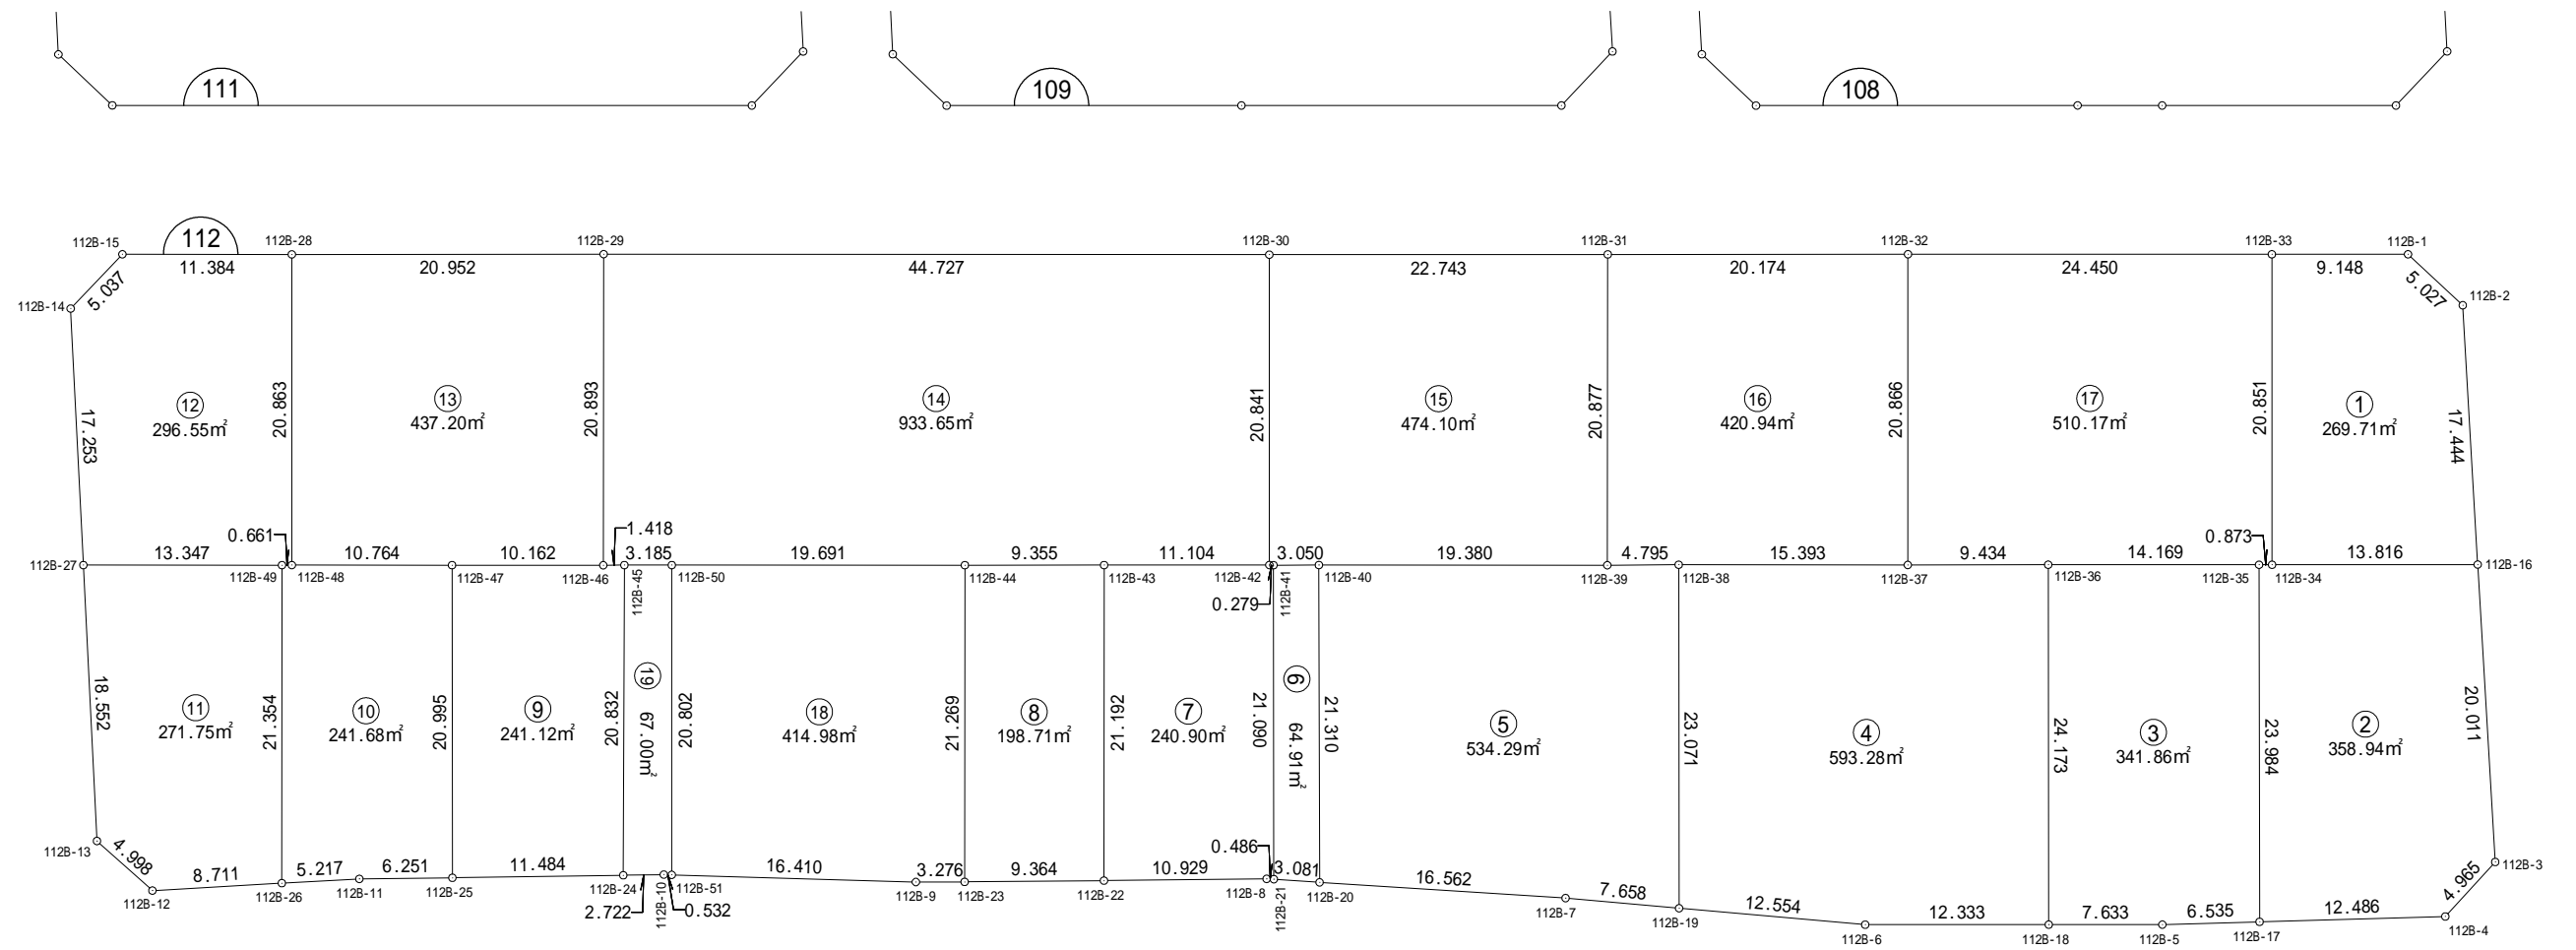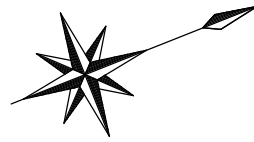


(1/2)

街区面積 9919.28

画地面積 9919.14


差 0.14

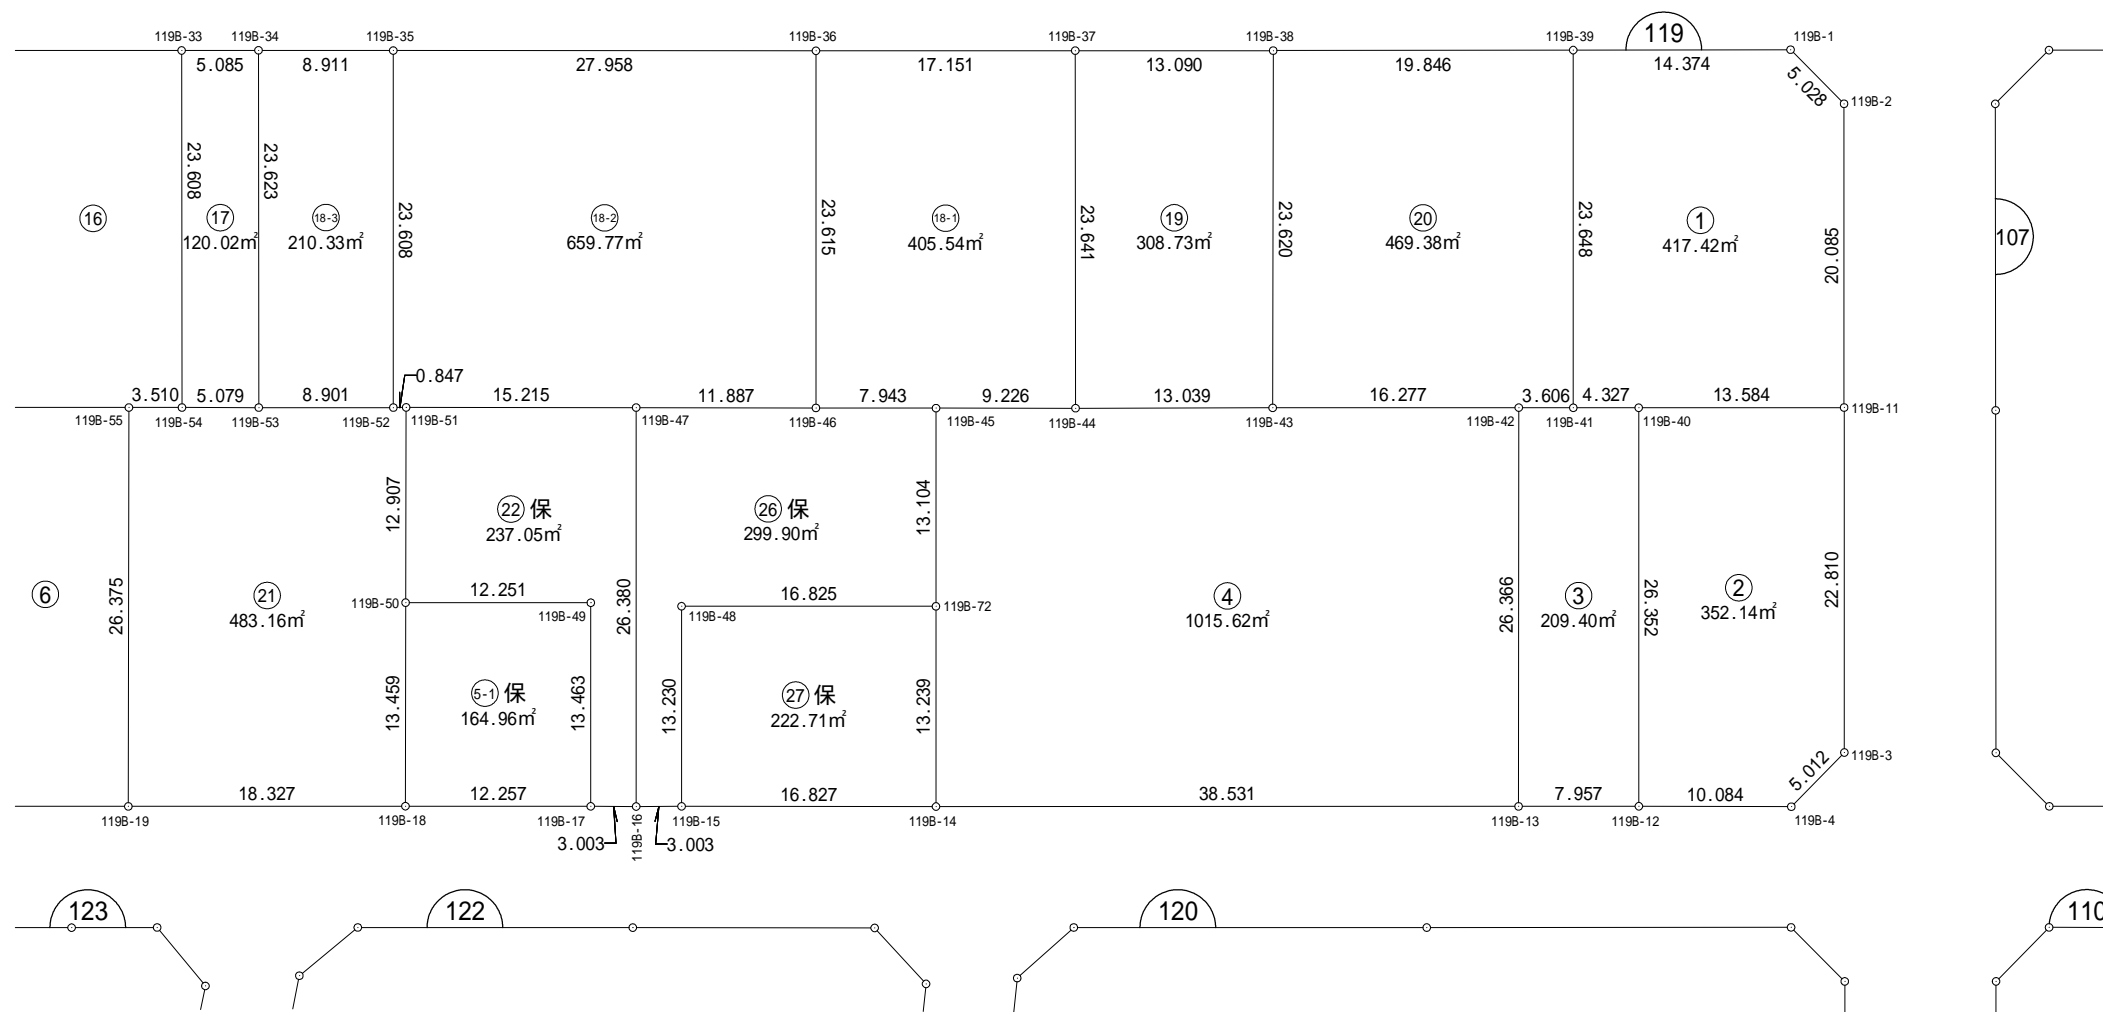

街区面積 9919.28

画地面積 9919.14

差 0.14

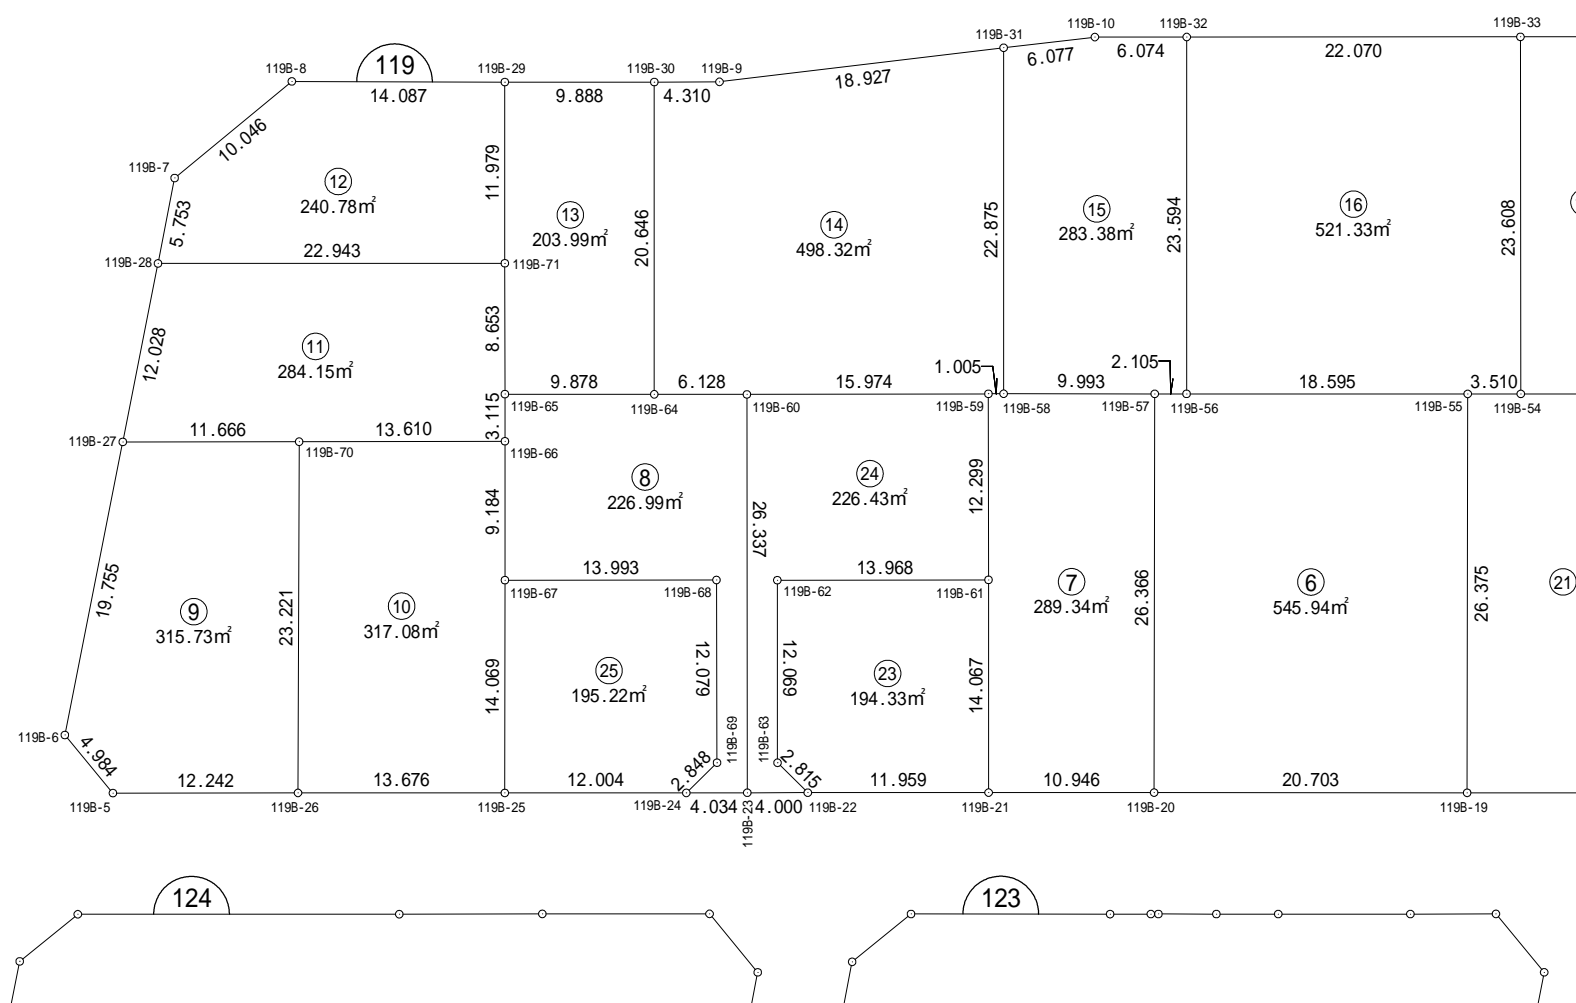


124


123



街区面積 6818.48  
 画地面積 6818.42  
 差 0.06


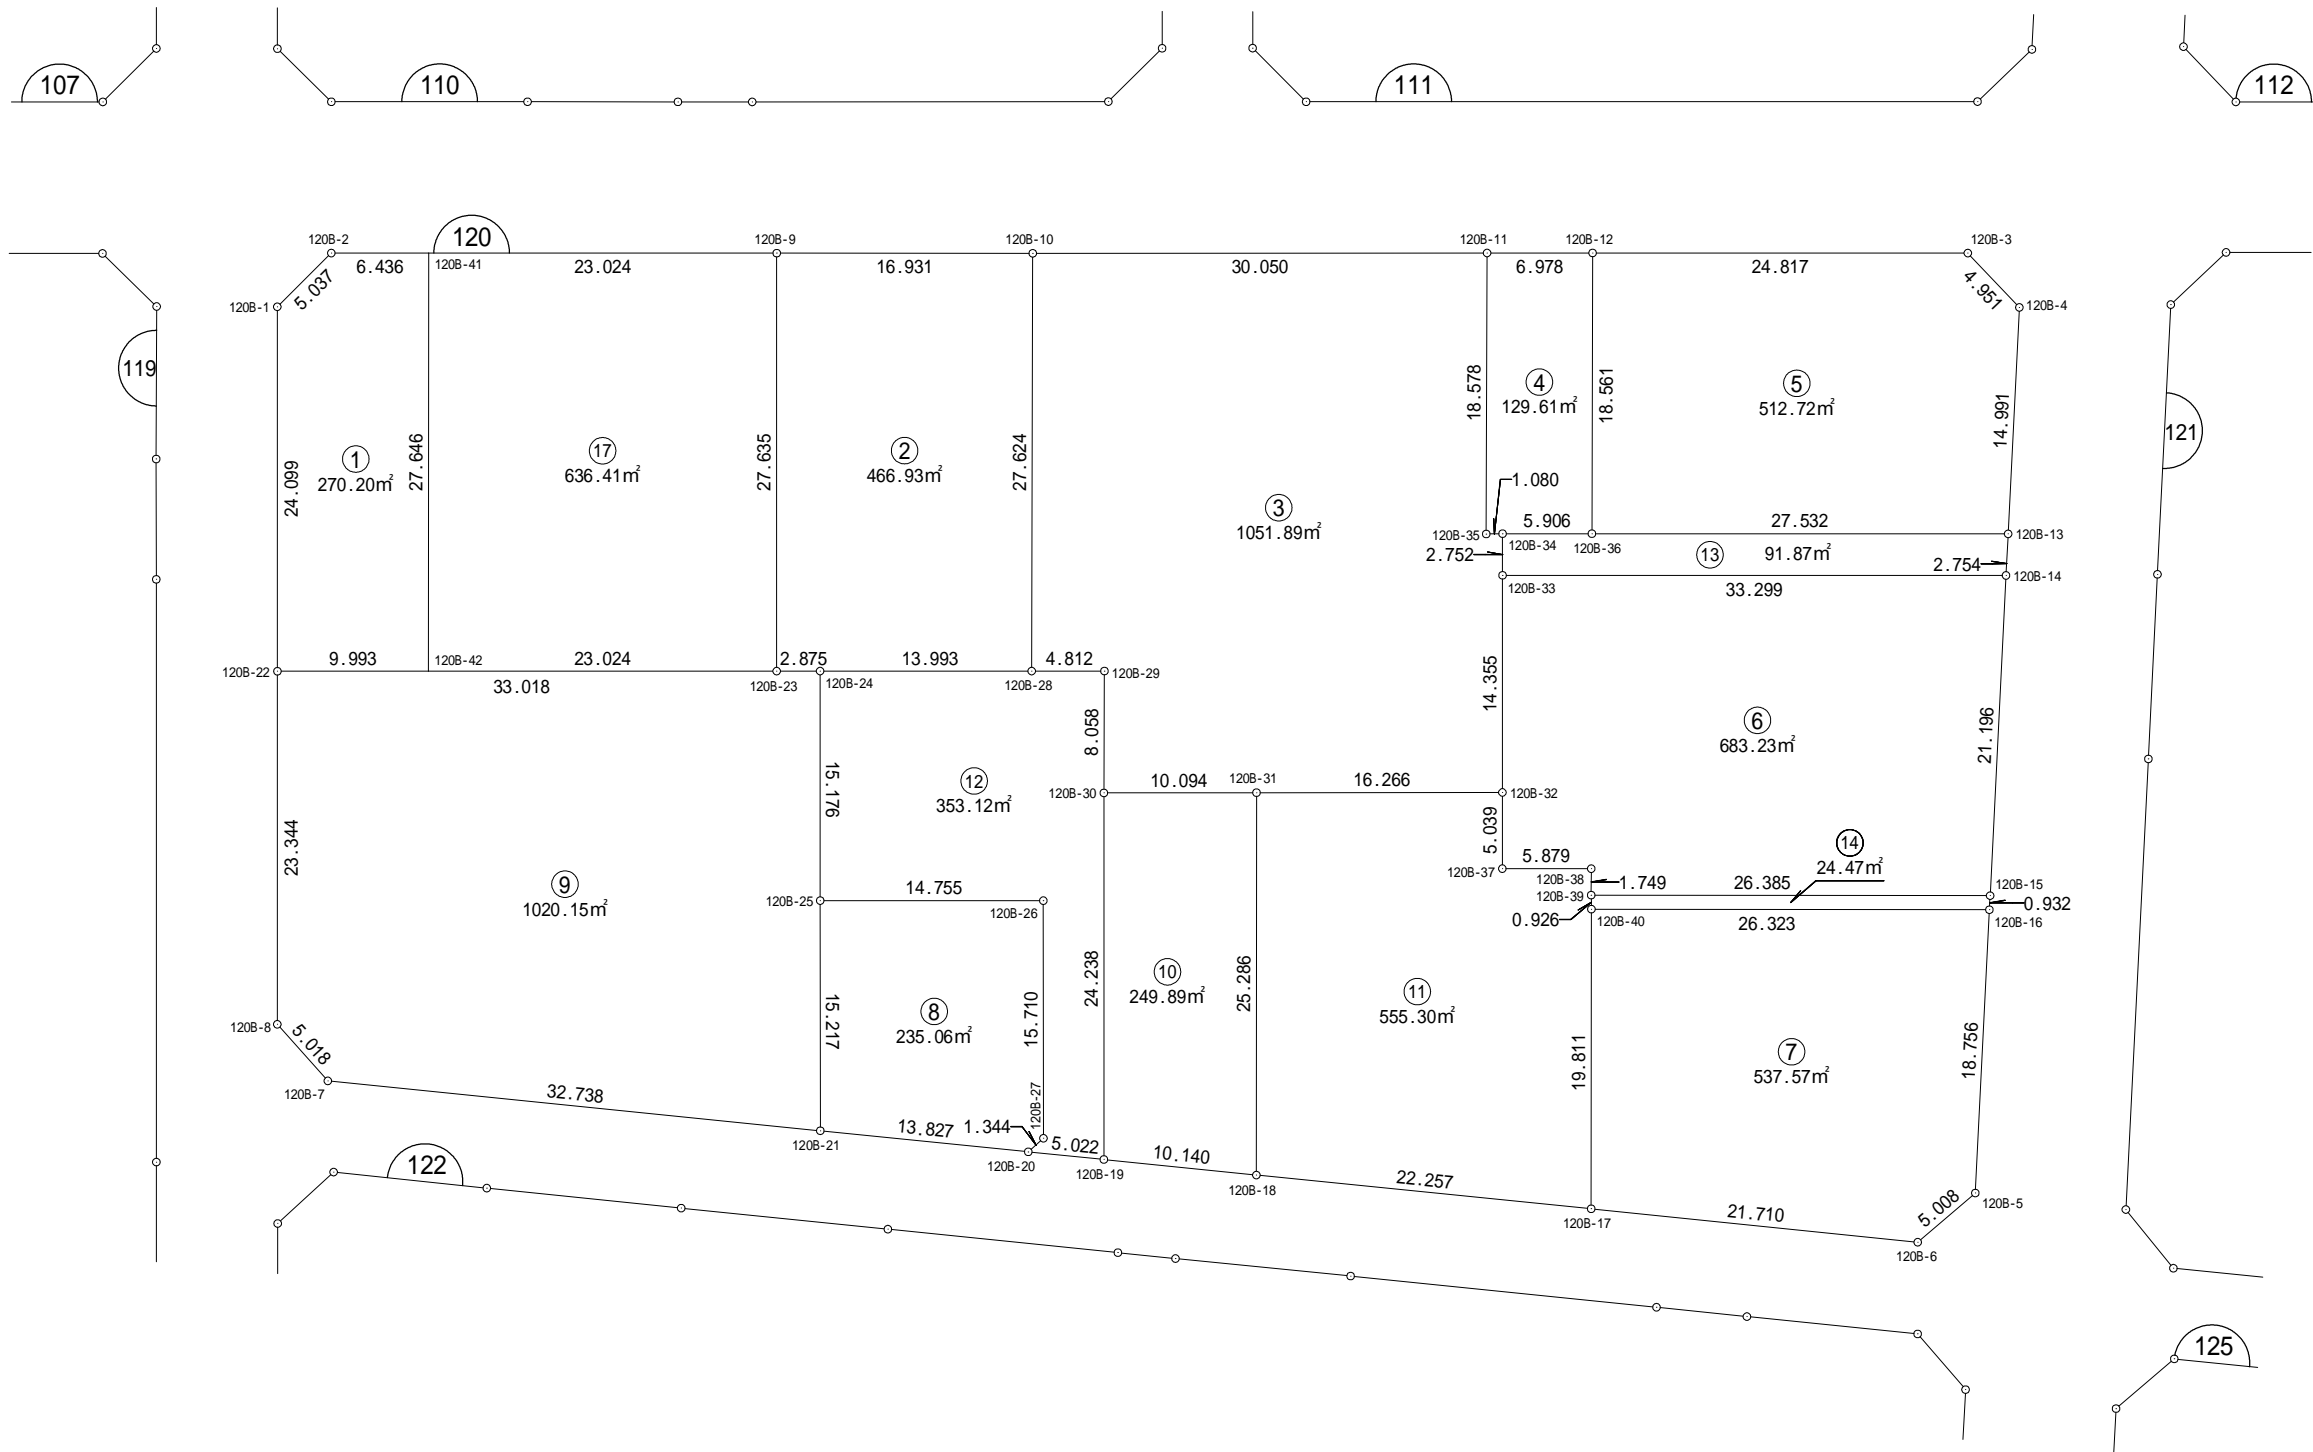


街区面積 3014.54  
 画地面積 3014.51  
 差 0.03

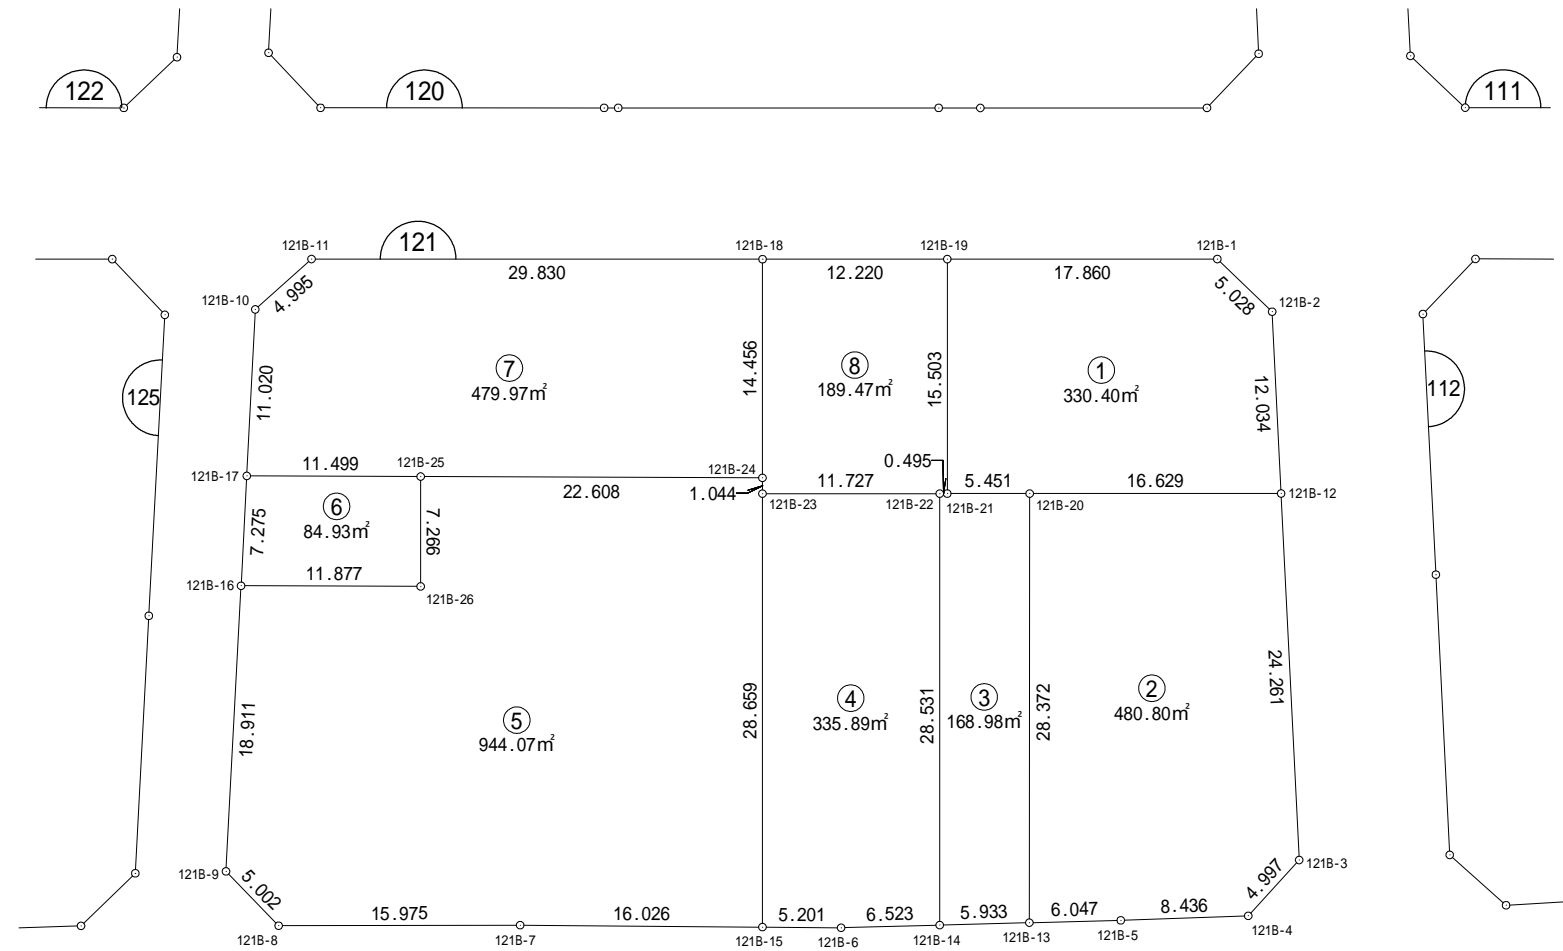





街区面積 5115.14  
 画地面積 5115.05  
 差 0.09

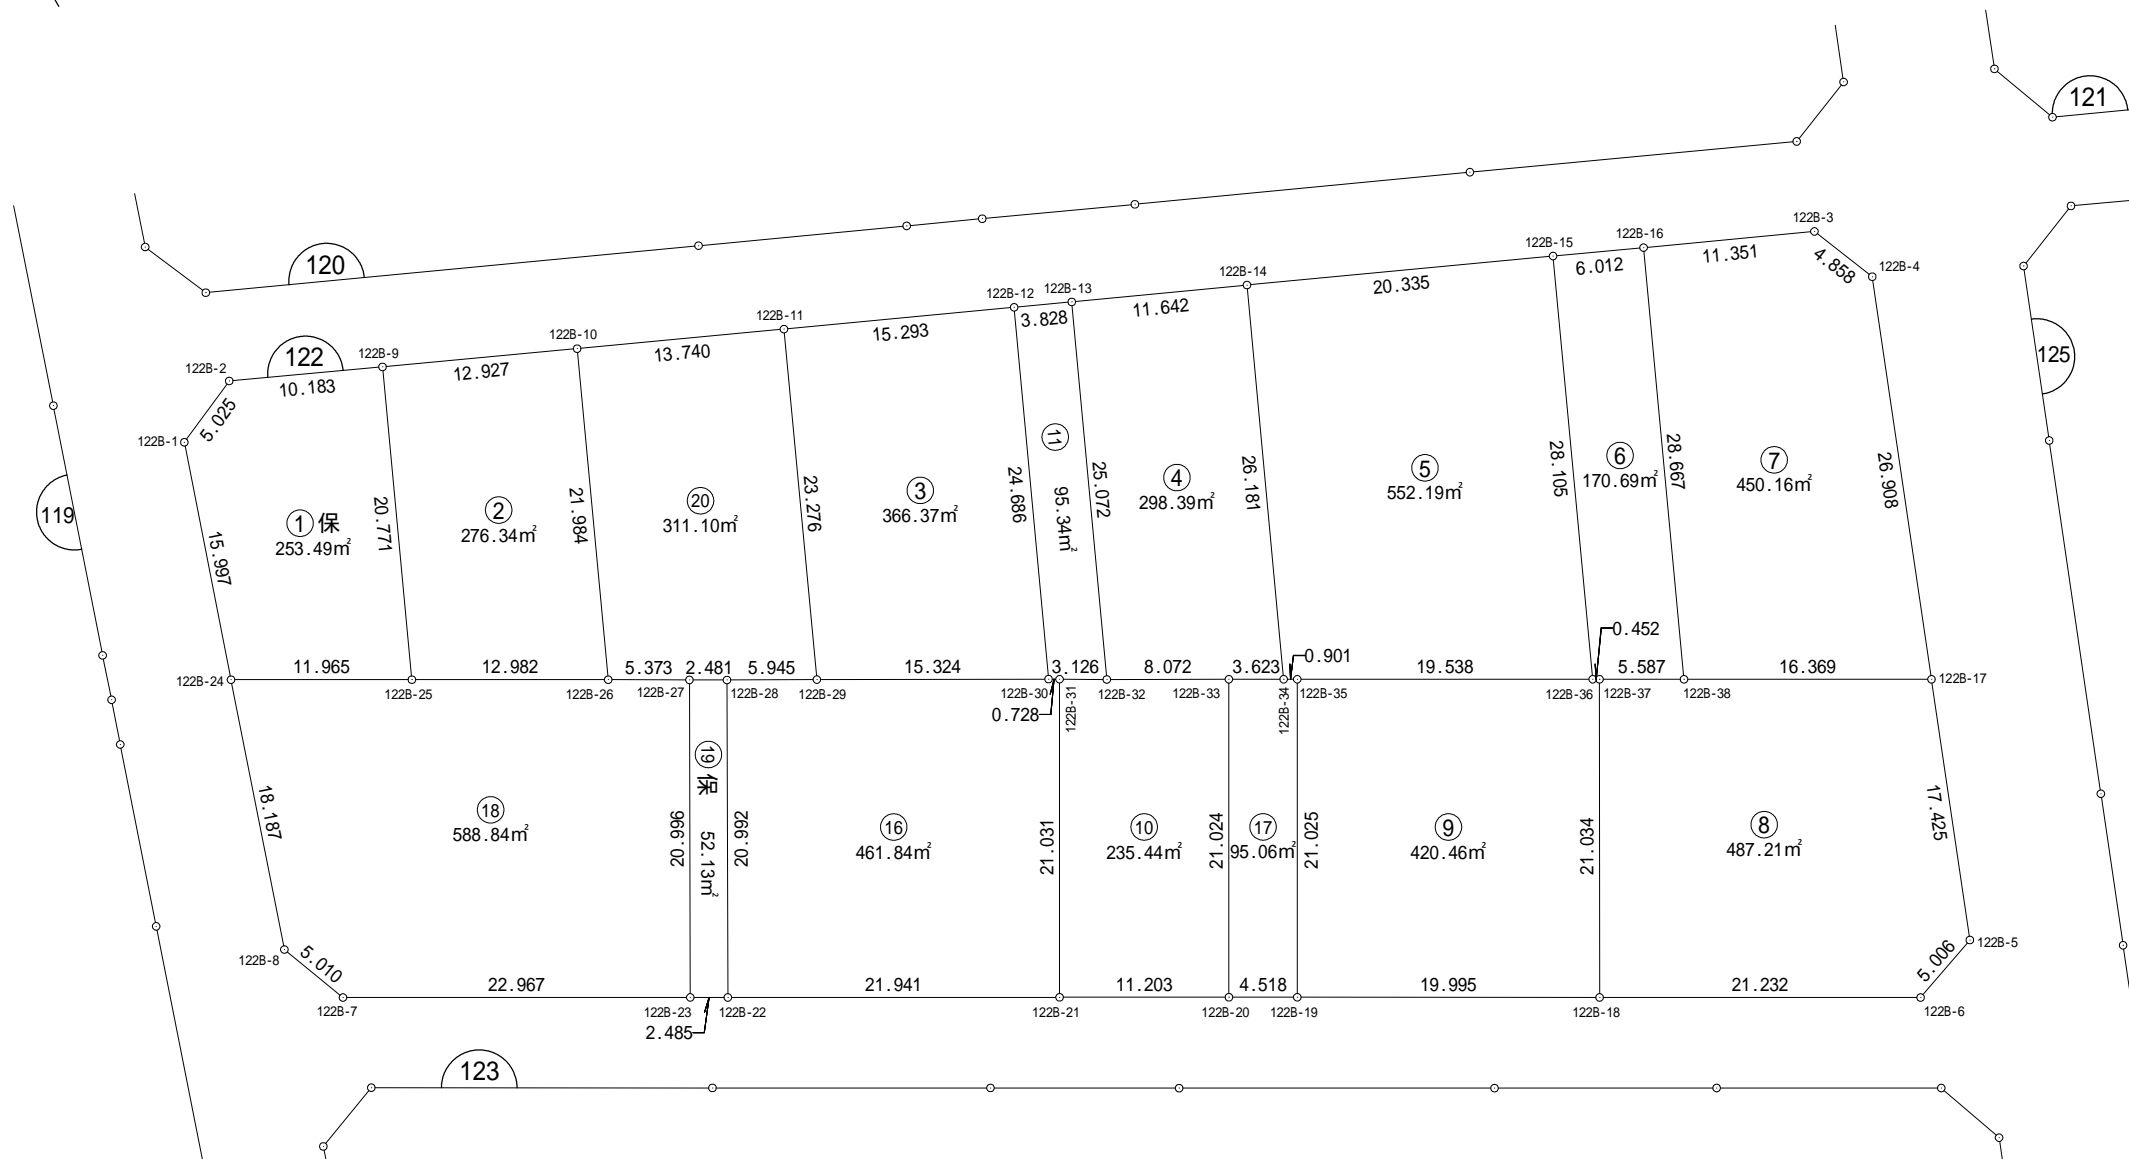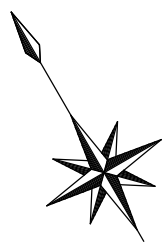



街区面積 5120.36  
 画地面積 5120.28  
 差 0.08

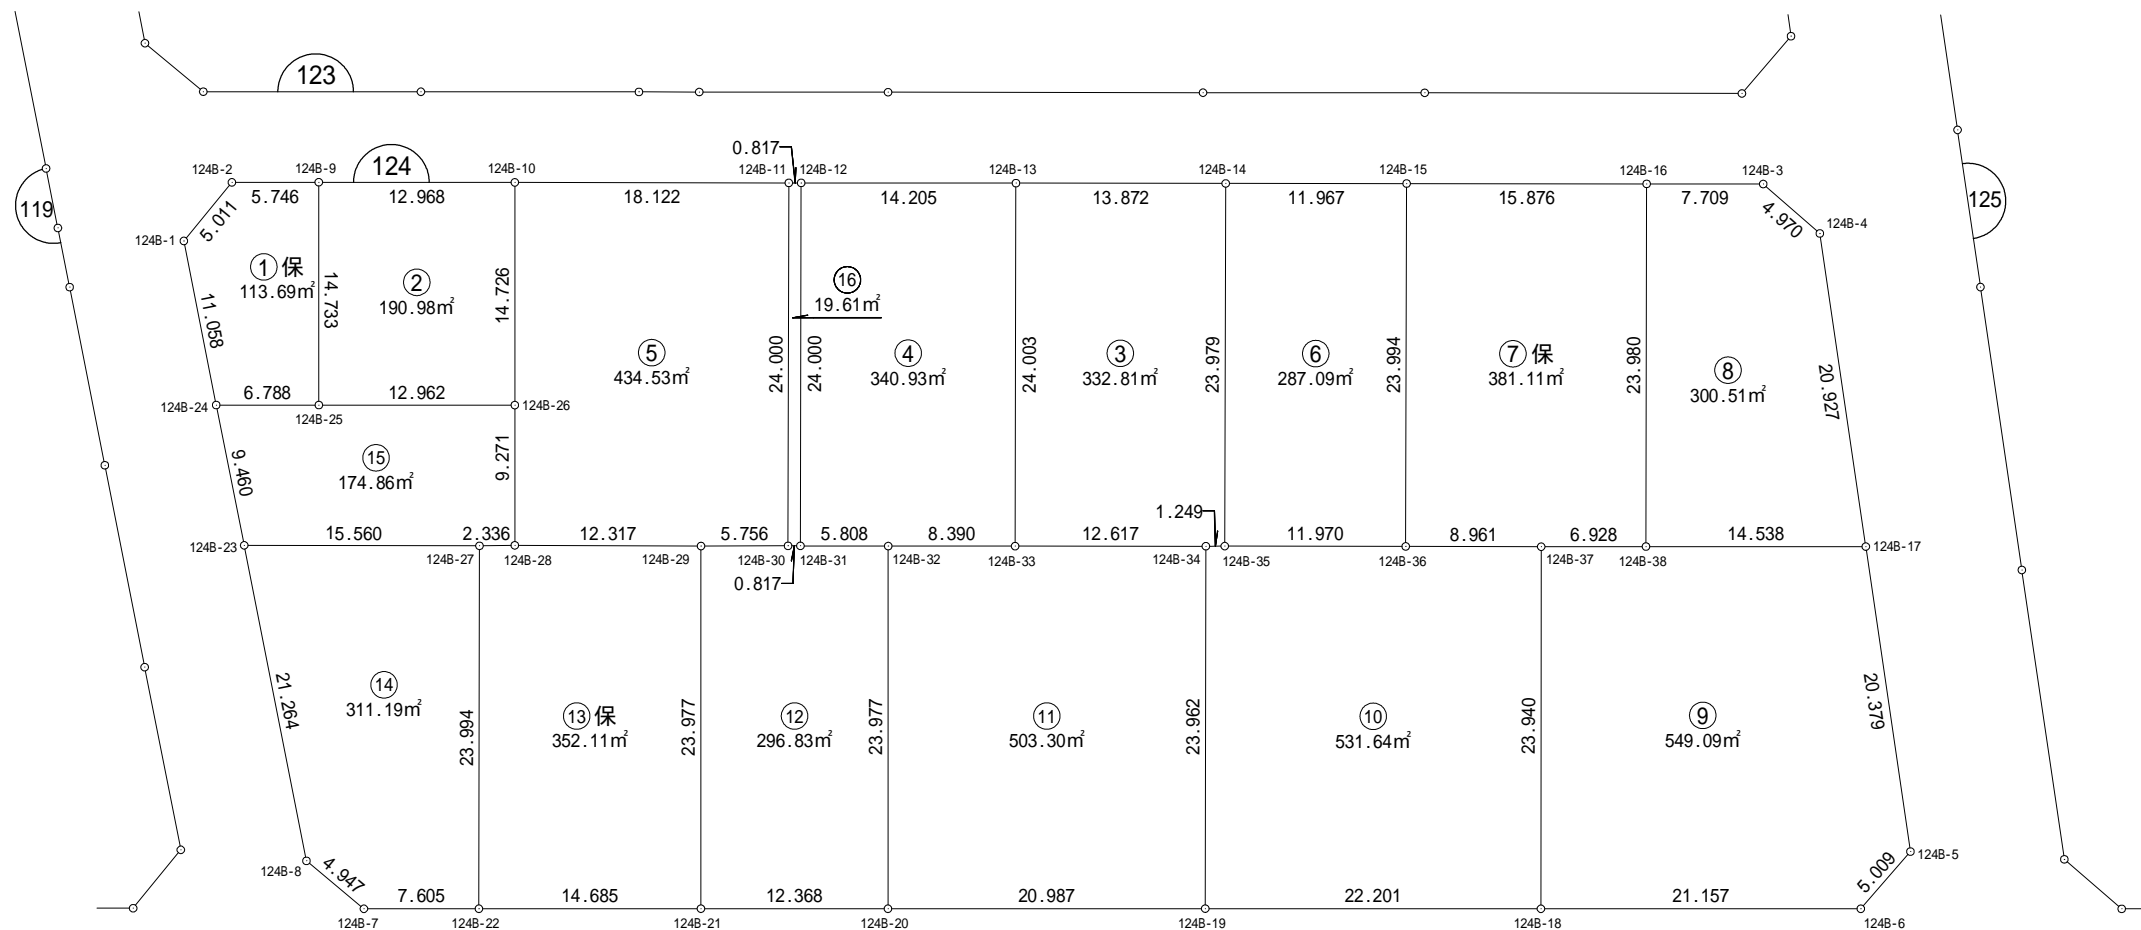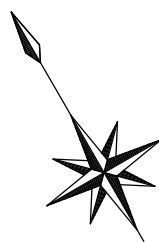

街区面積 7337.70

画地面積 7337.58

差 0.12

