



第一田中後地区 出来形確認測量 (19市単田区委第2号) 4級基準点測量 網図

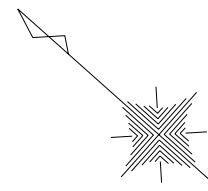

S=1:2,500

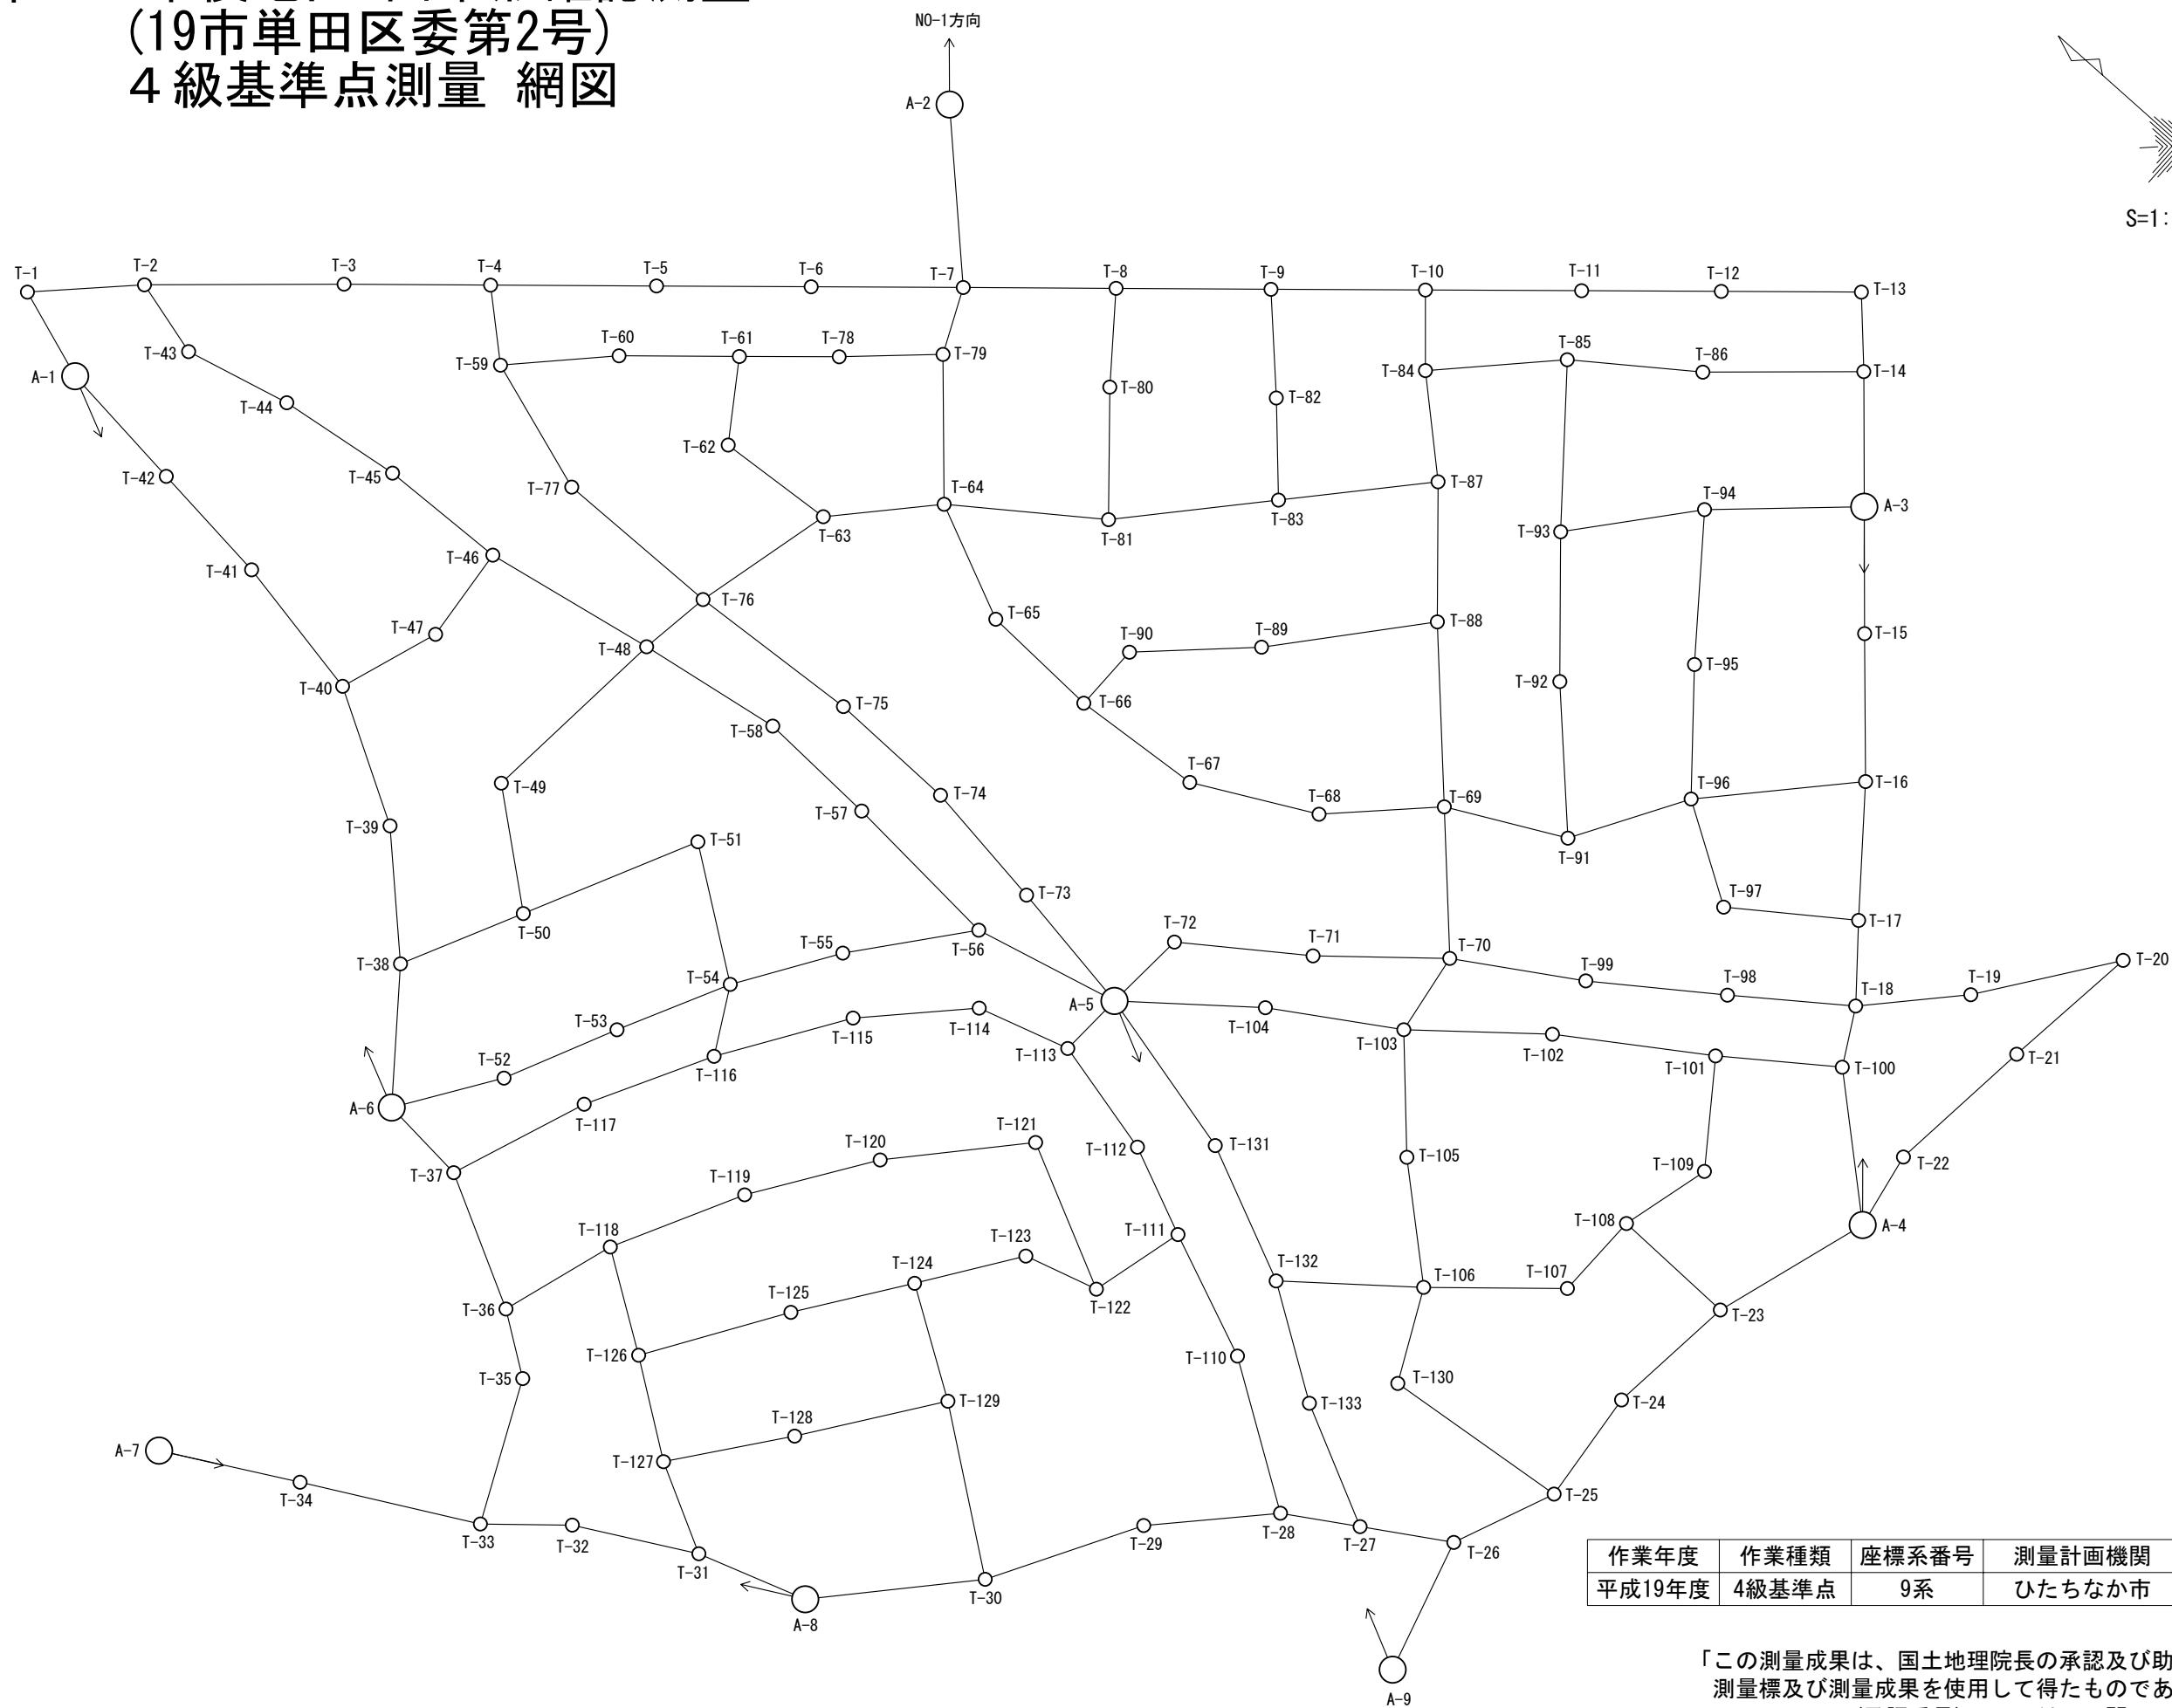

作業年度	作業種類	座標系番号	測量計画機関	測量作業機関
平成19年度	4級基準点	9系	ひたちなか市	株式会社ミカミ

「この測量成果は、国土地理院長の承認及び助言を得て同院所管の
測量標及び測量成果を使用して得たものである
(承認番号) 平19 関公 第227号」