




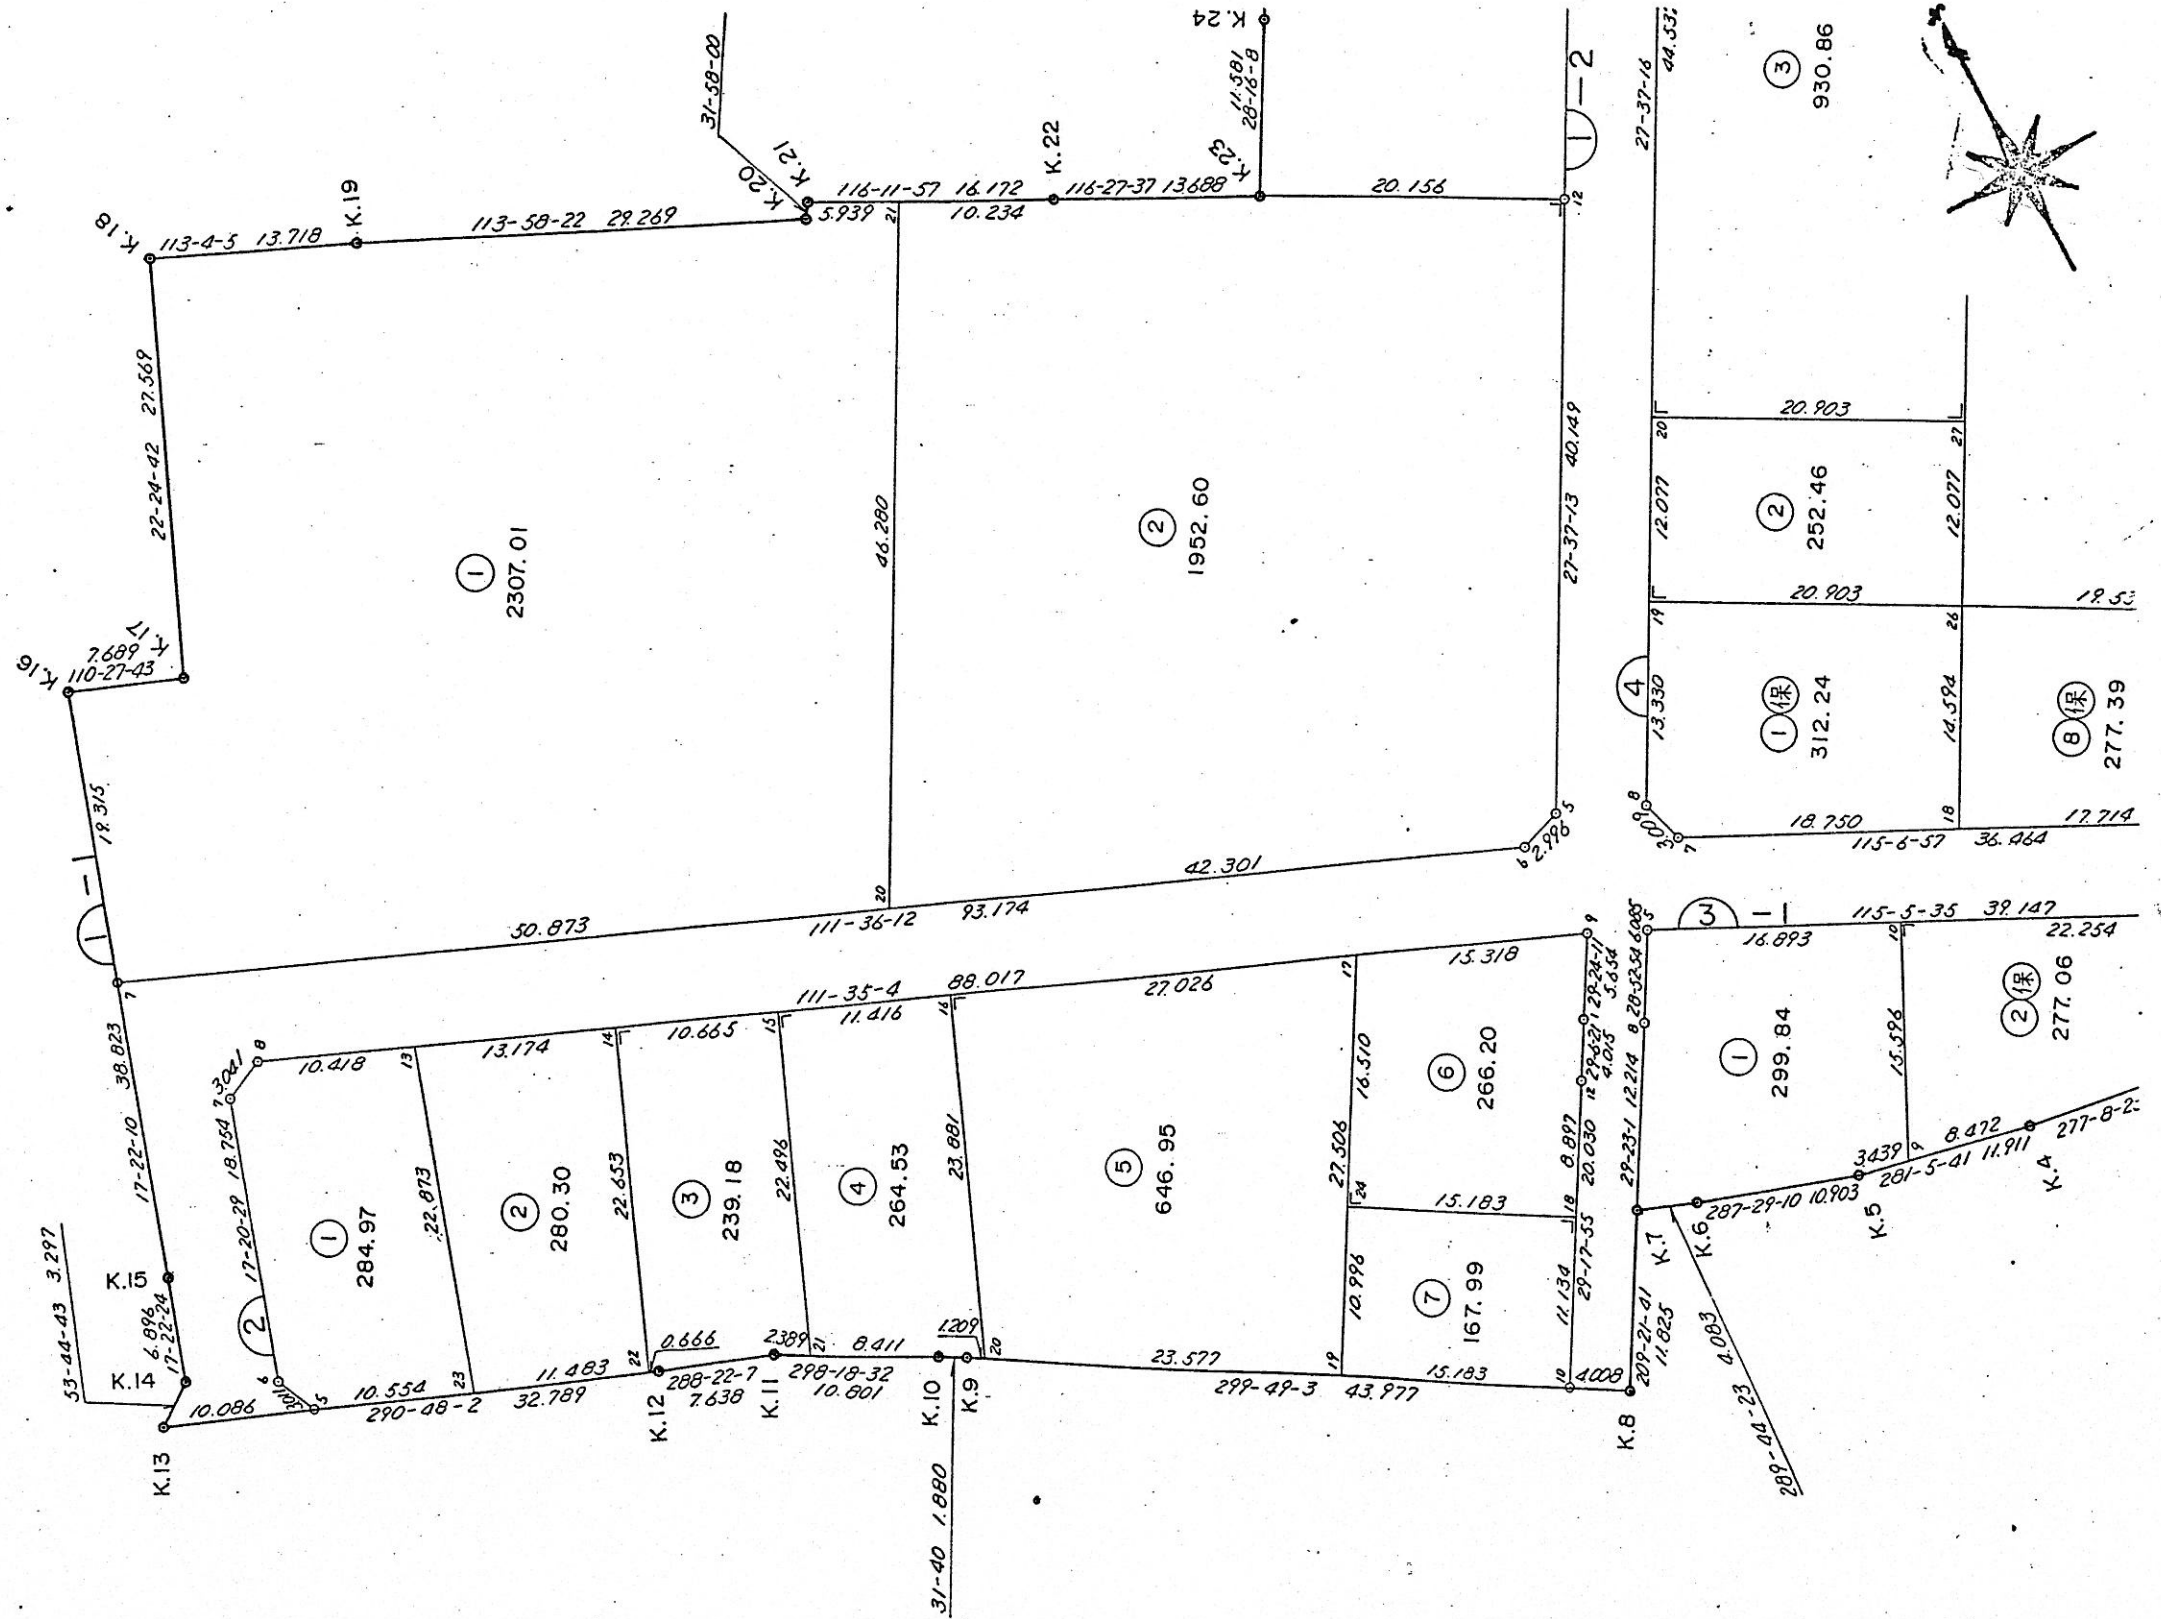


1:500


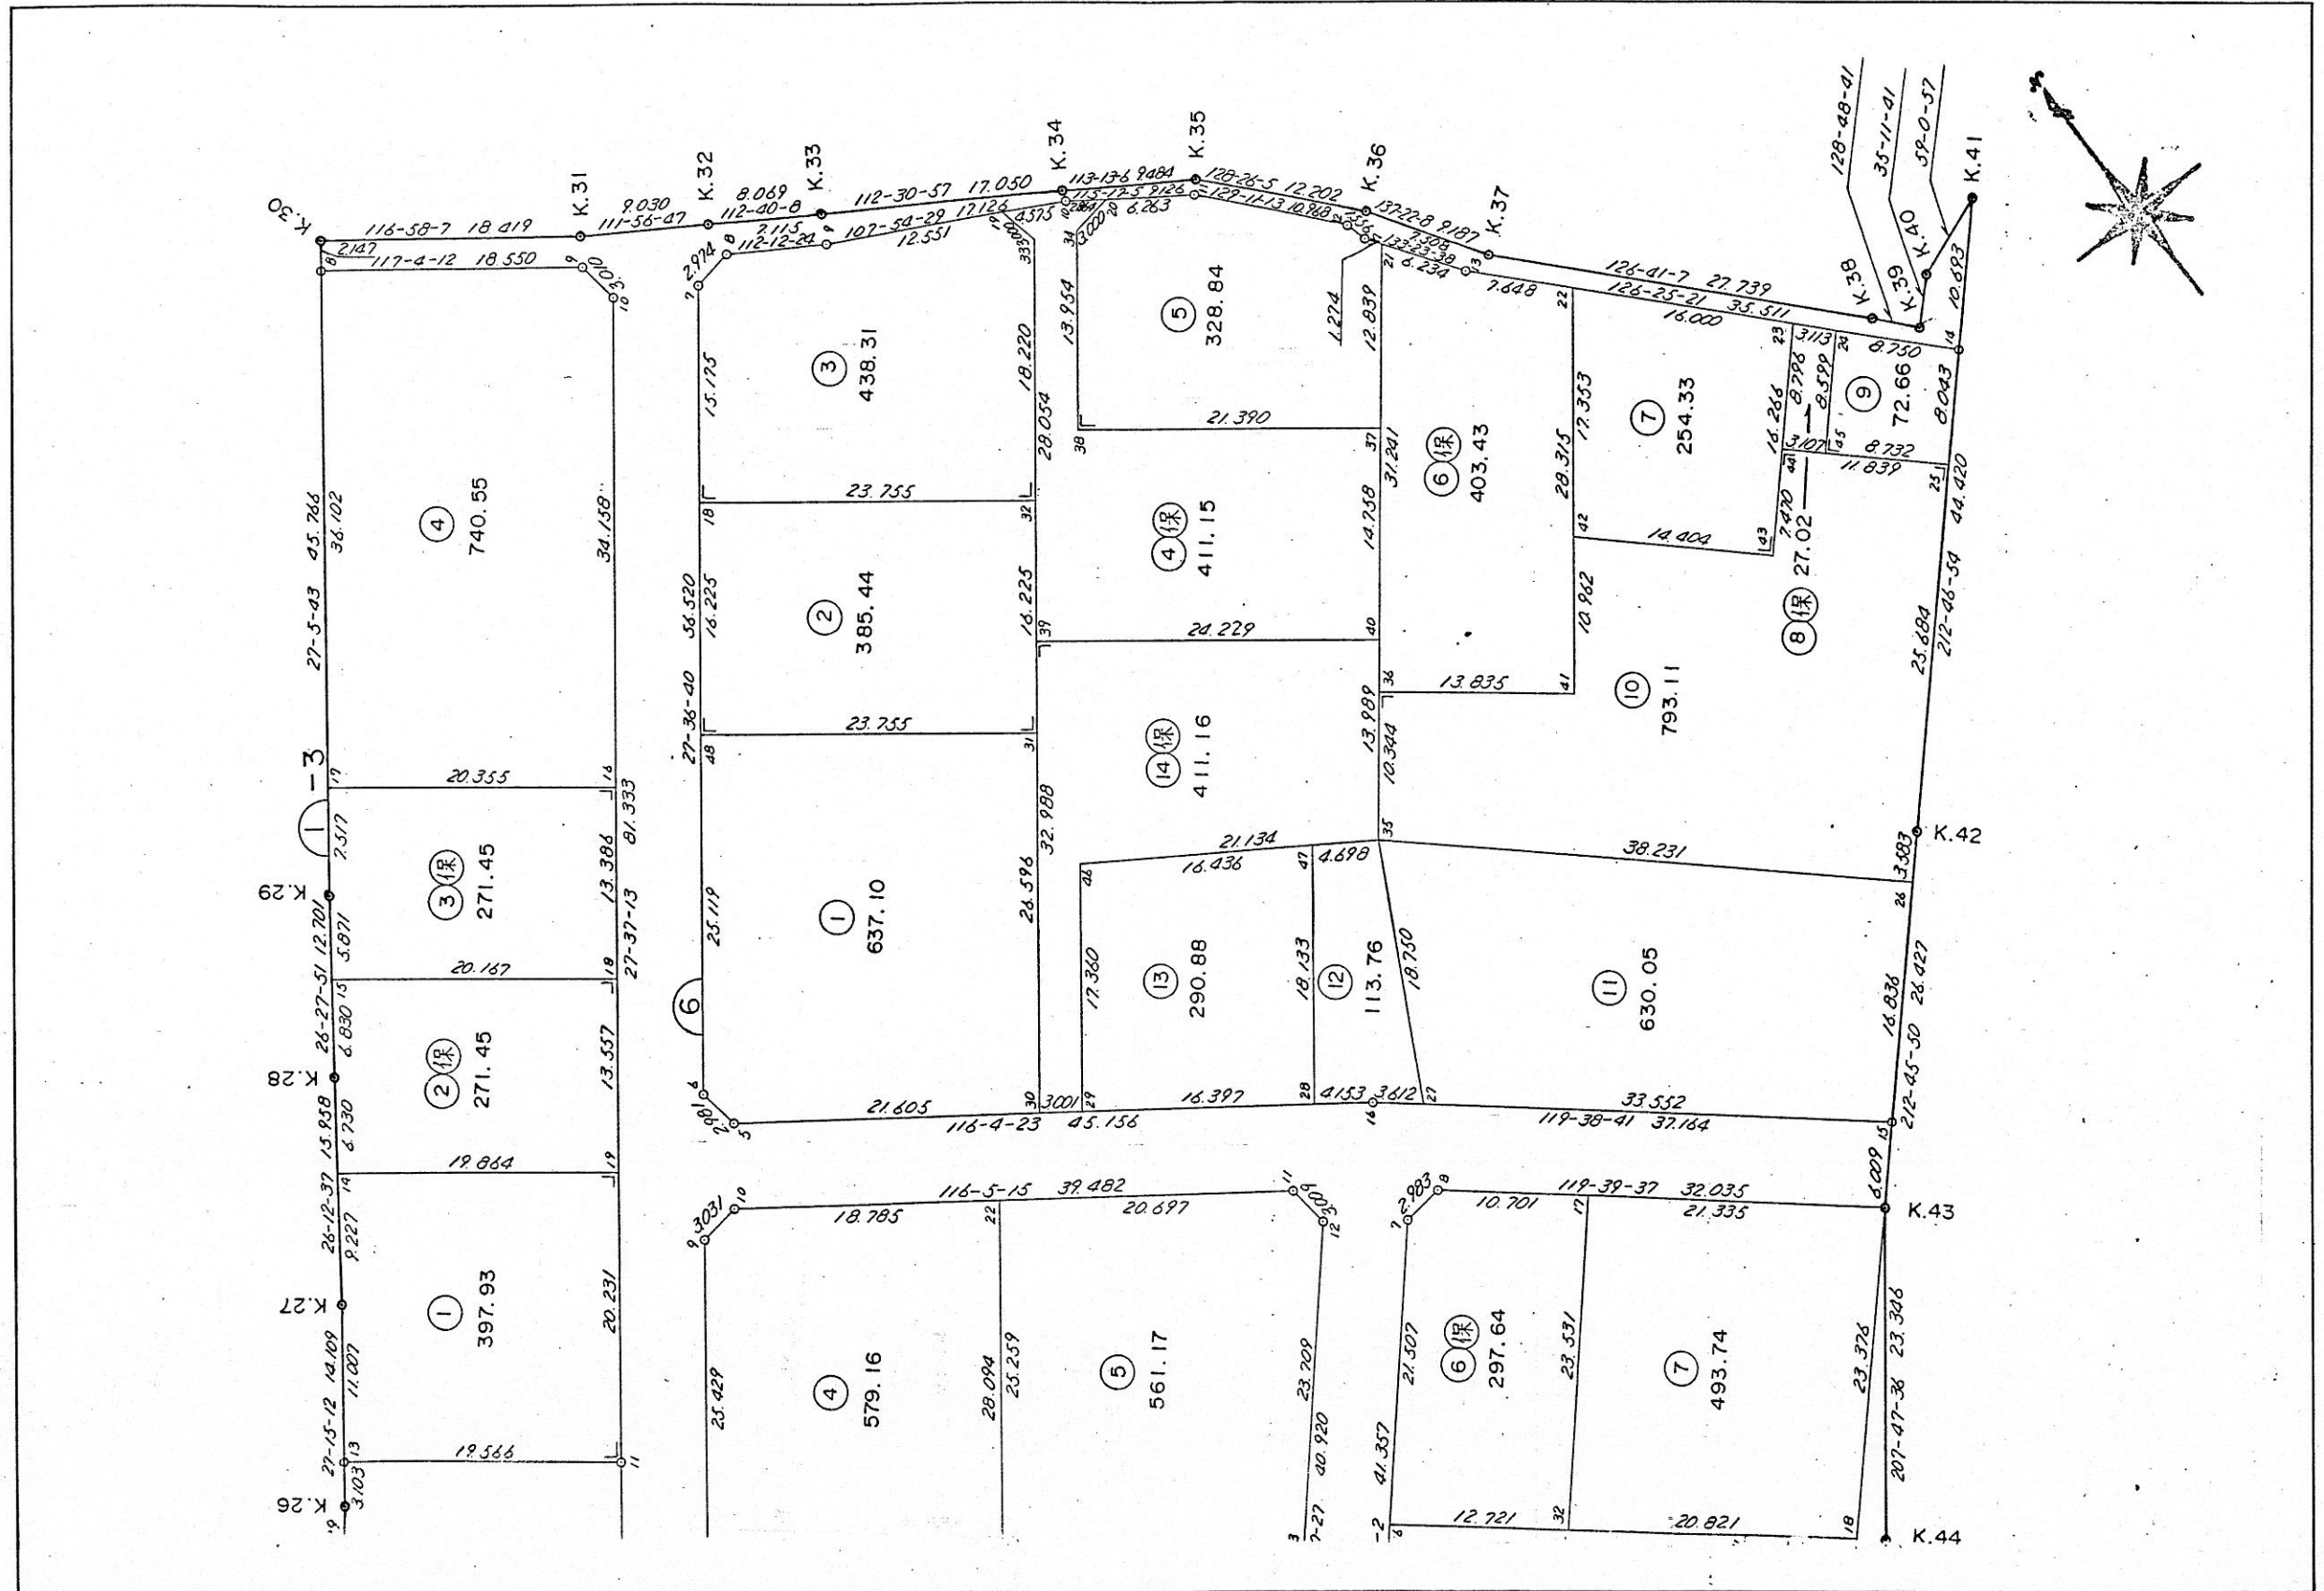


画地出来形確認測量図

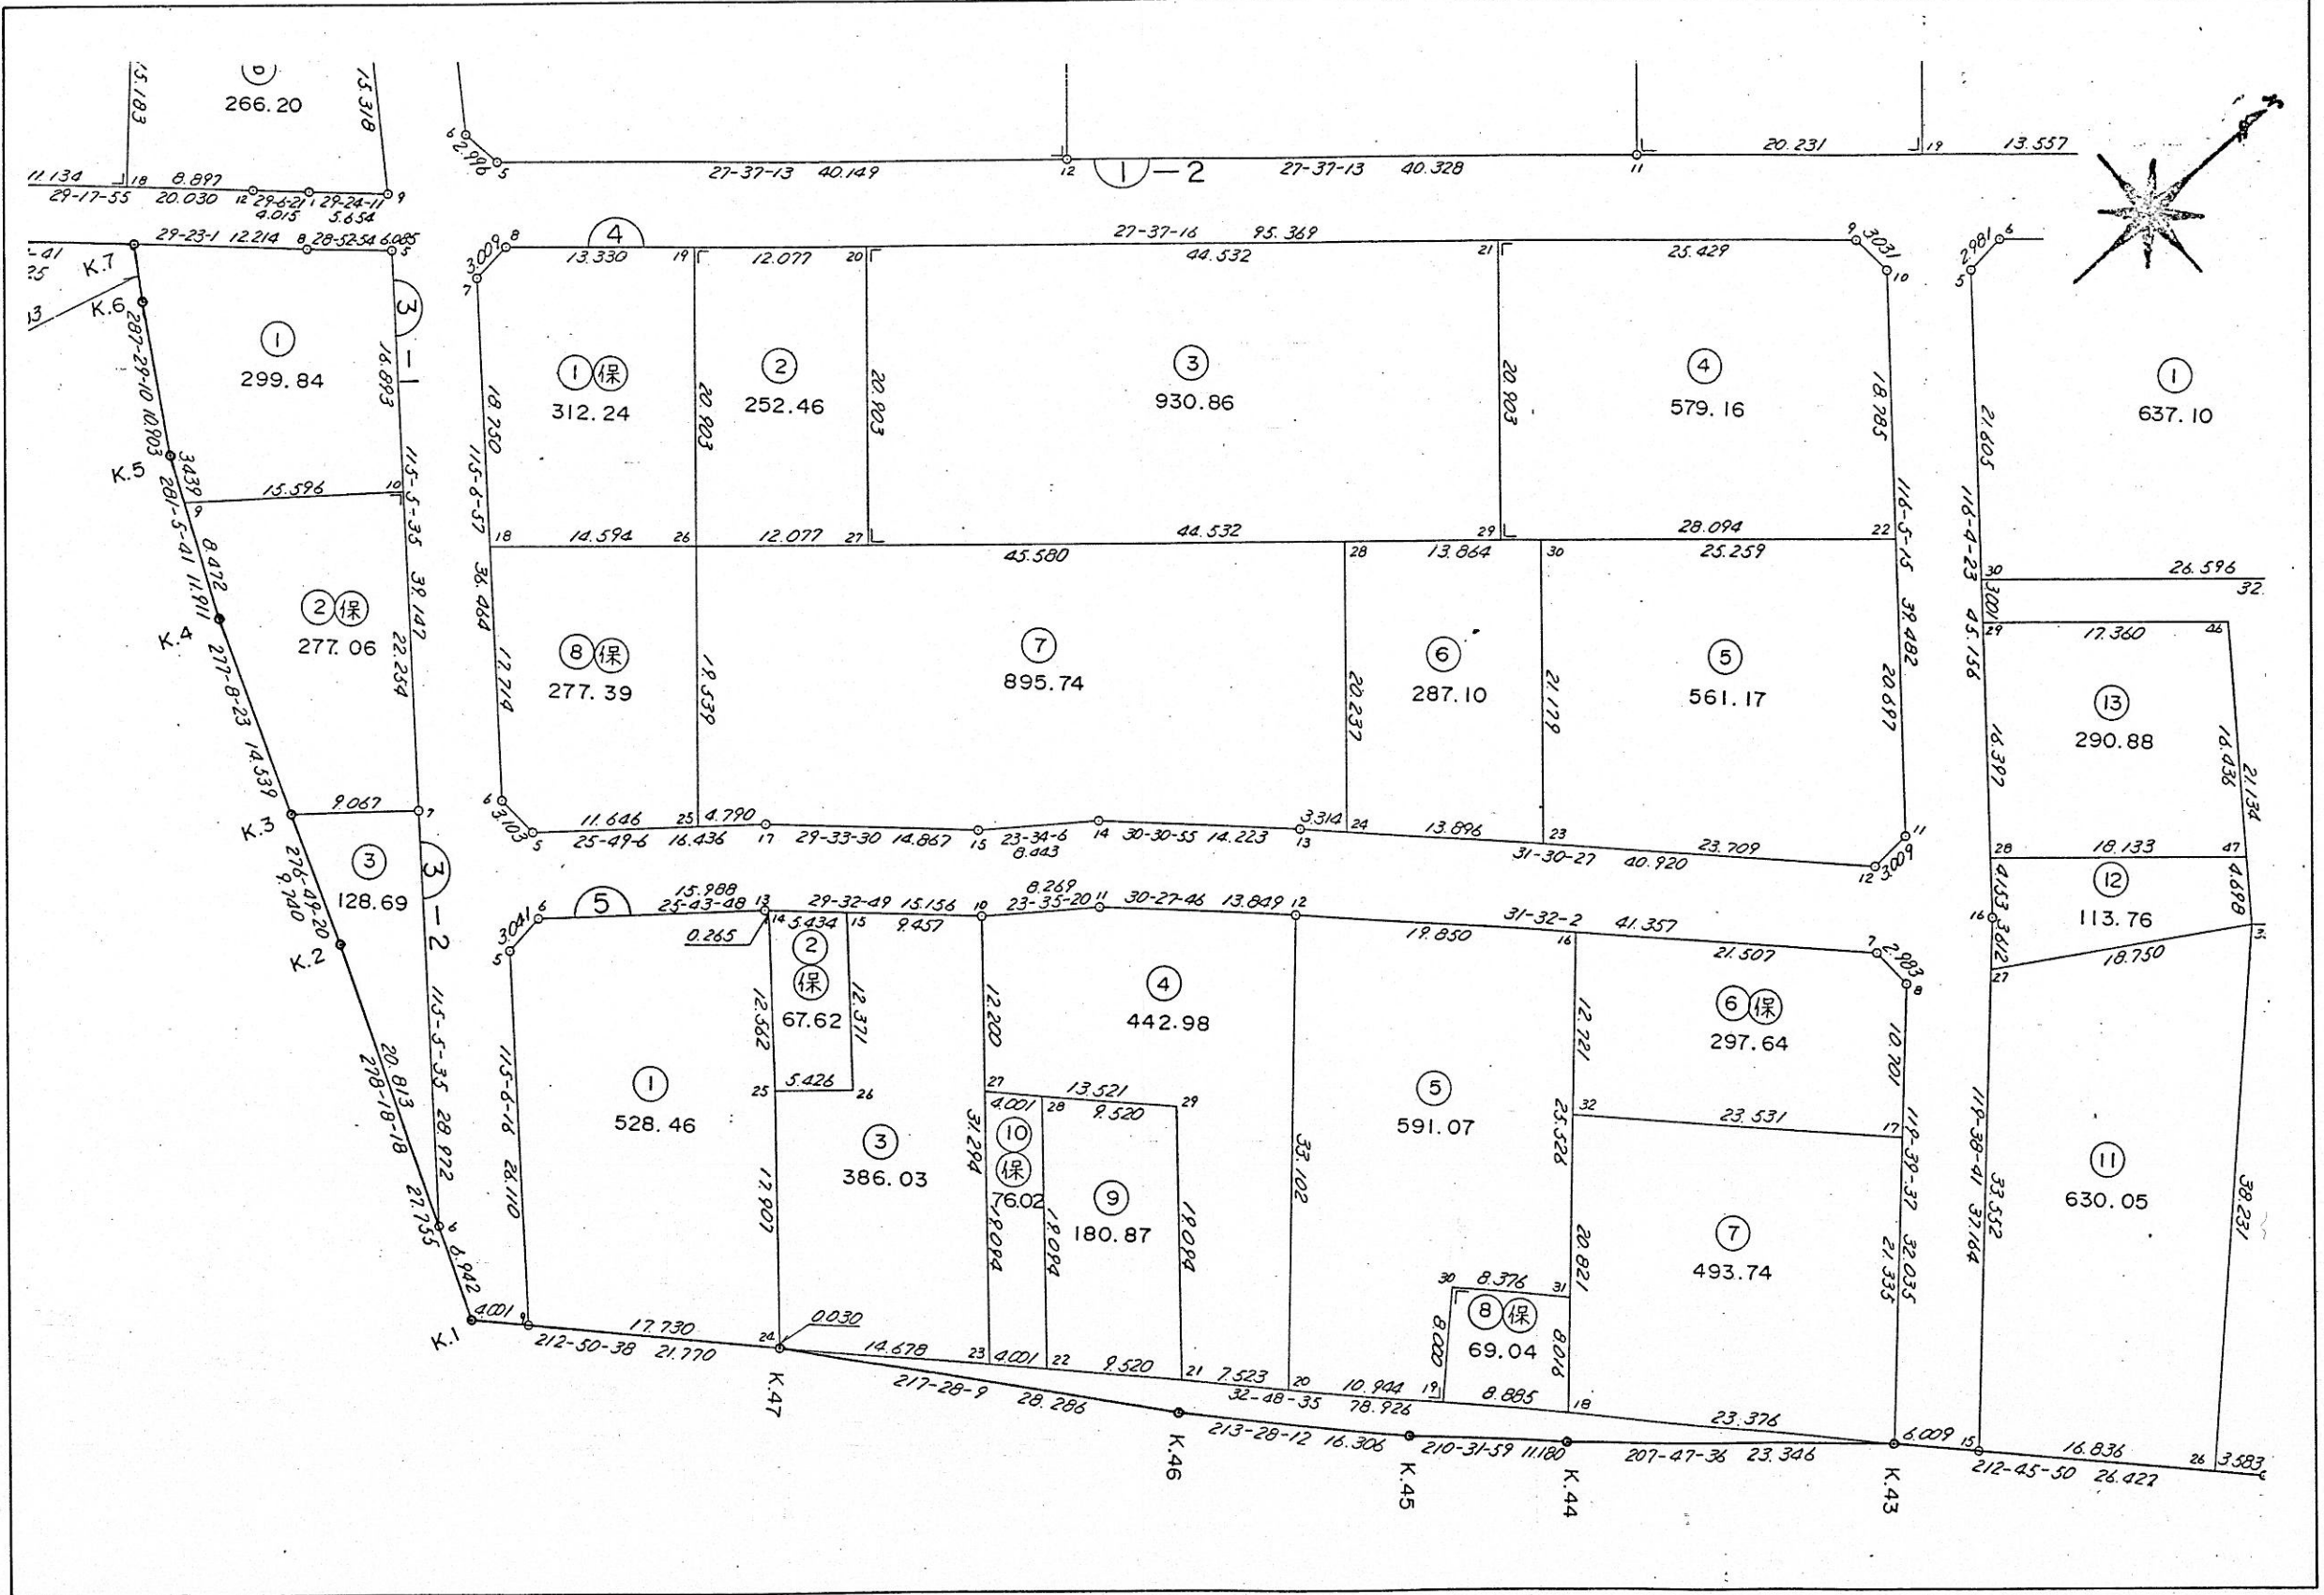


1:500


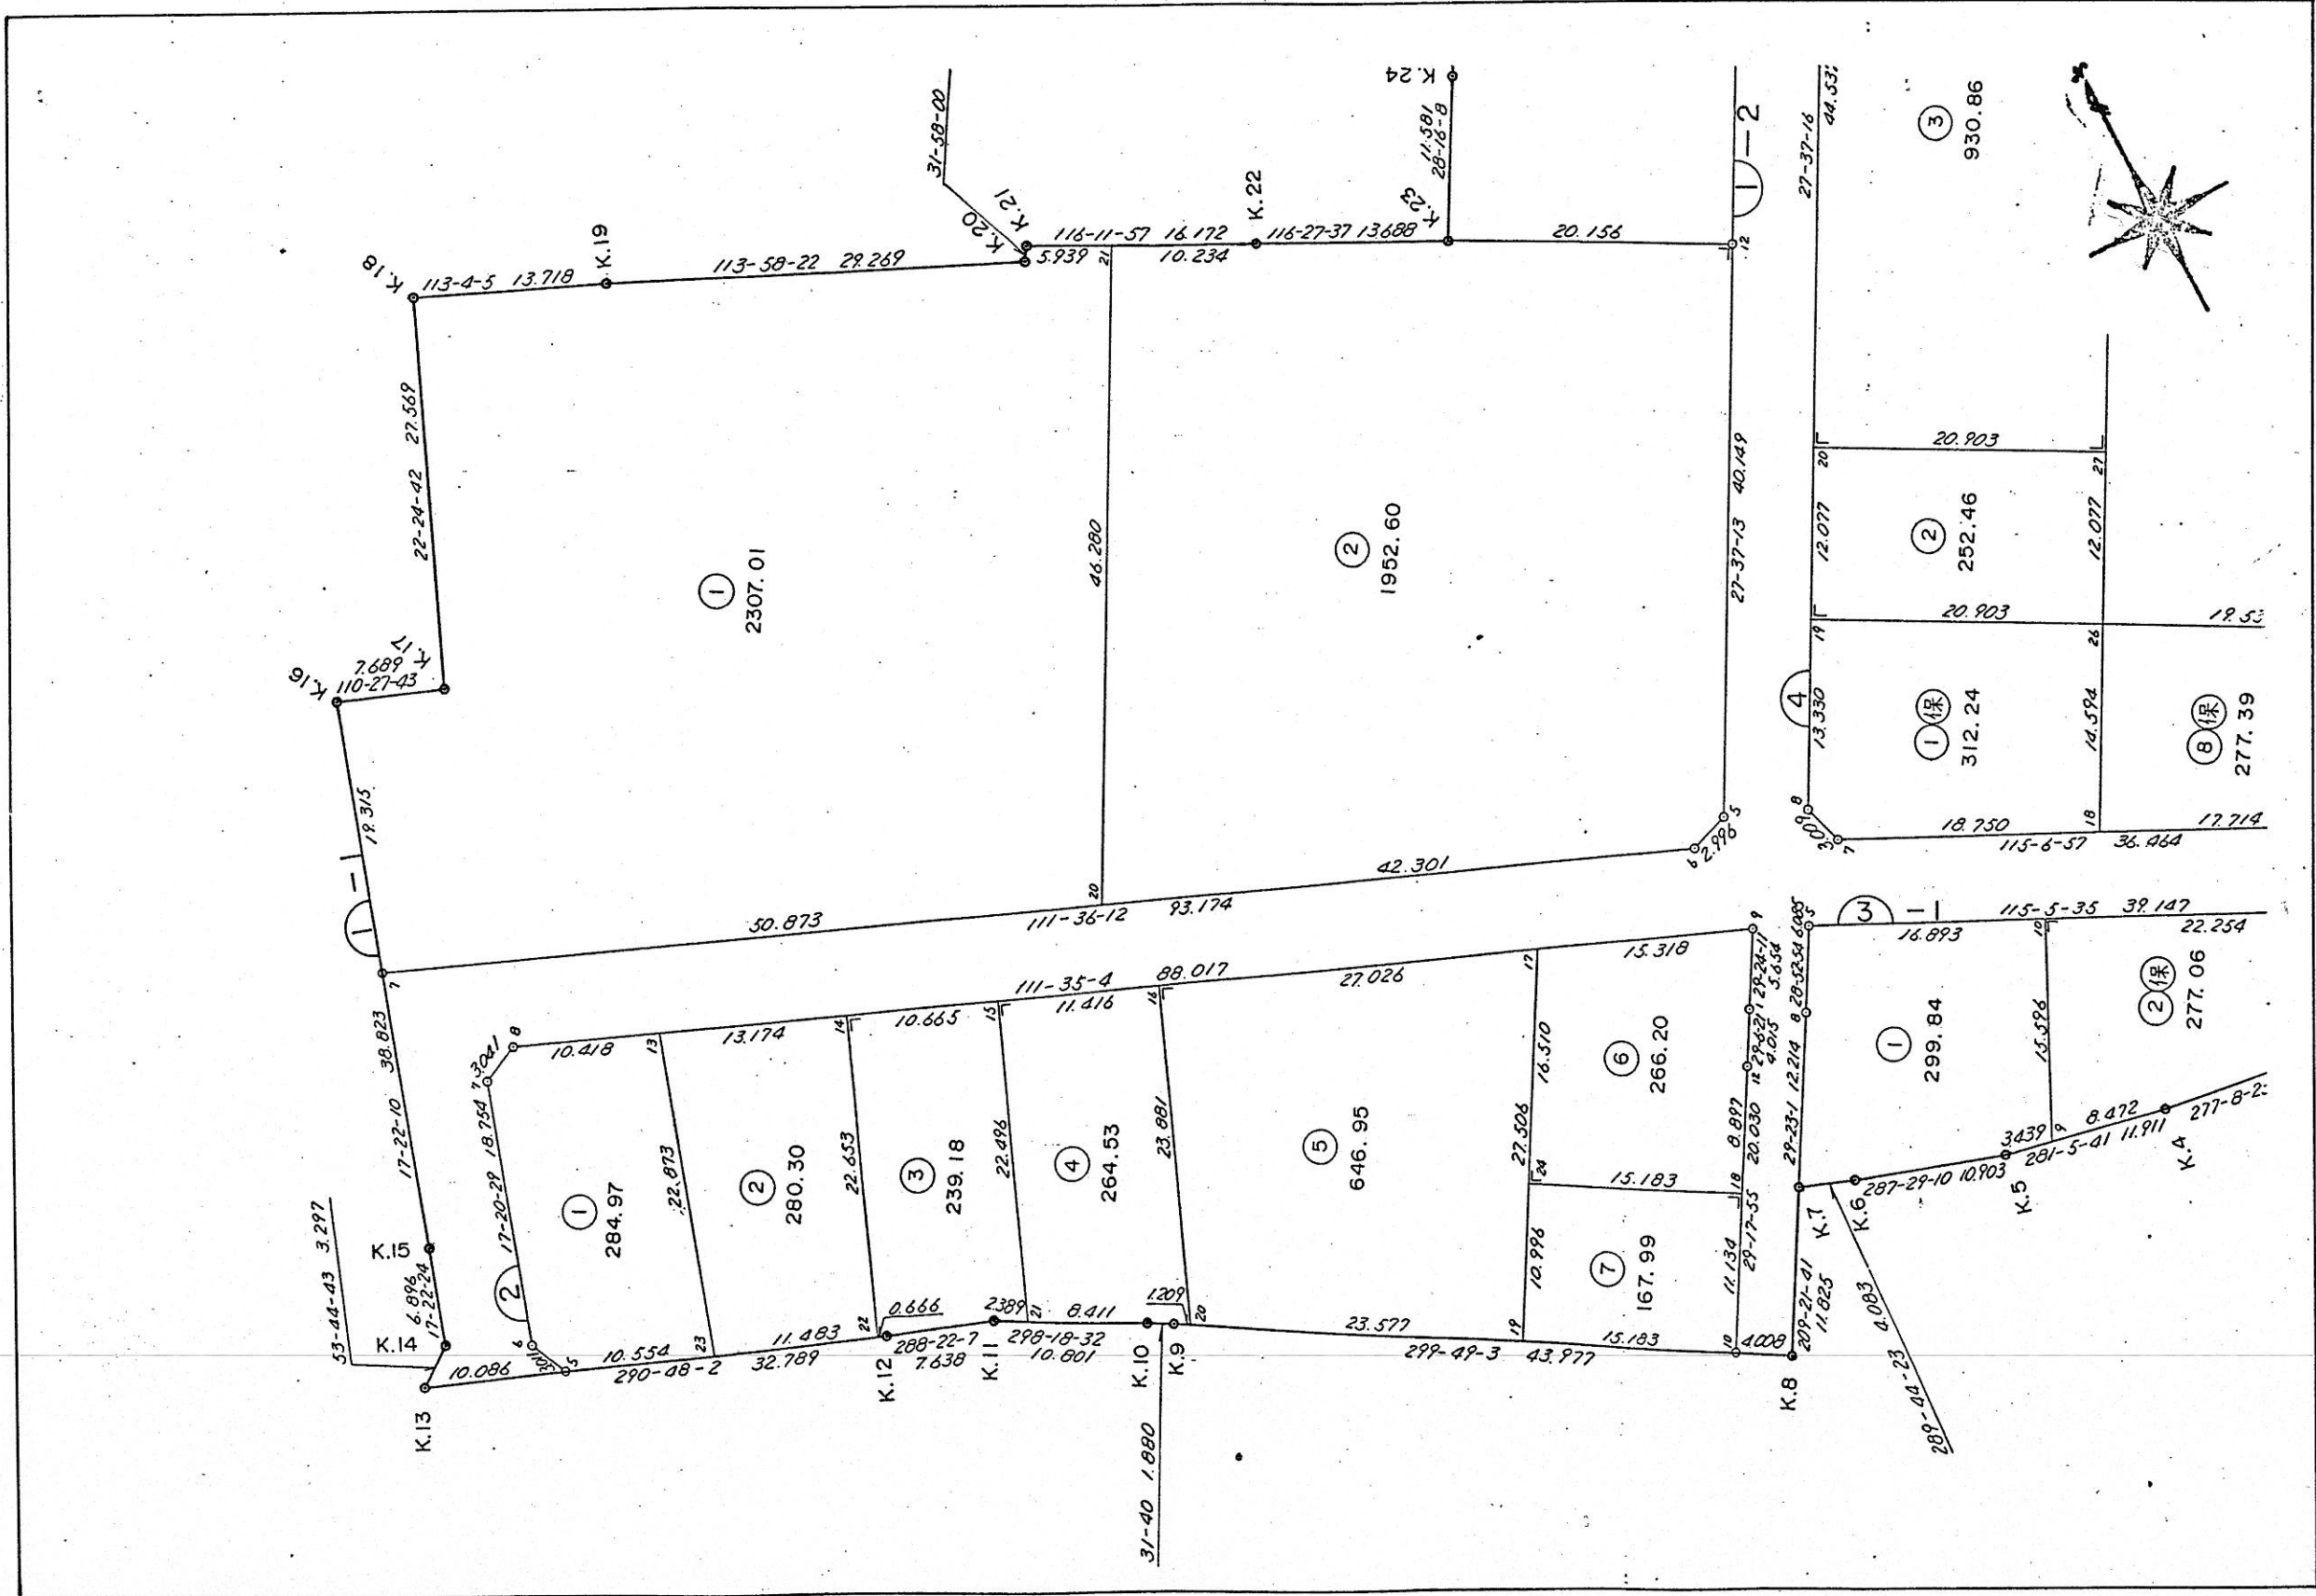

1:500

測量圖確認出來地画

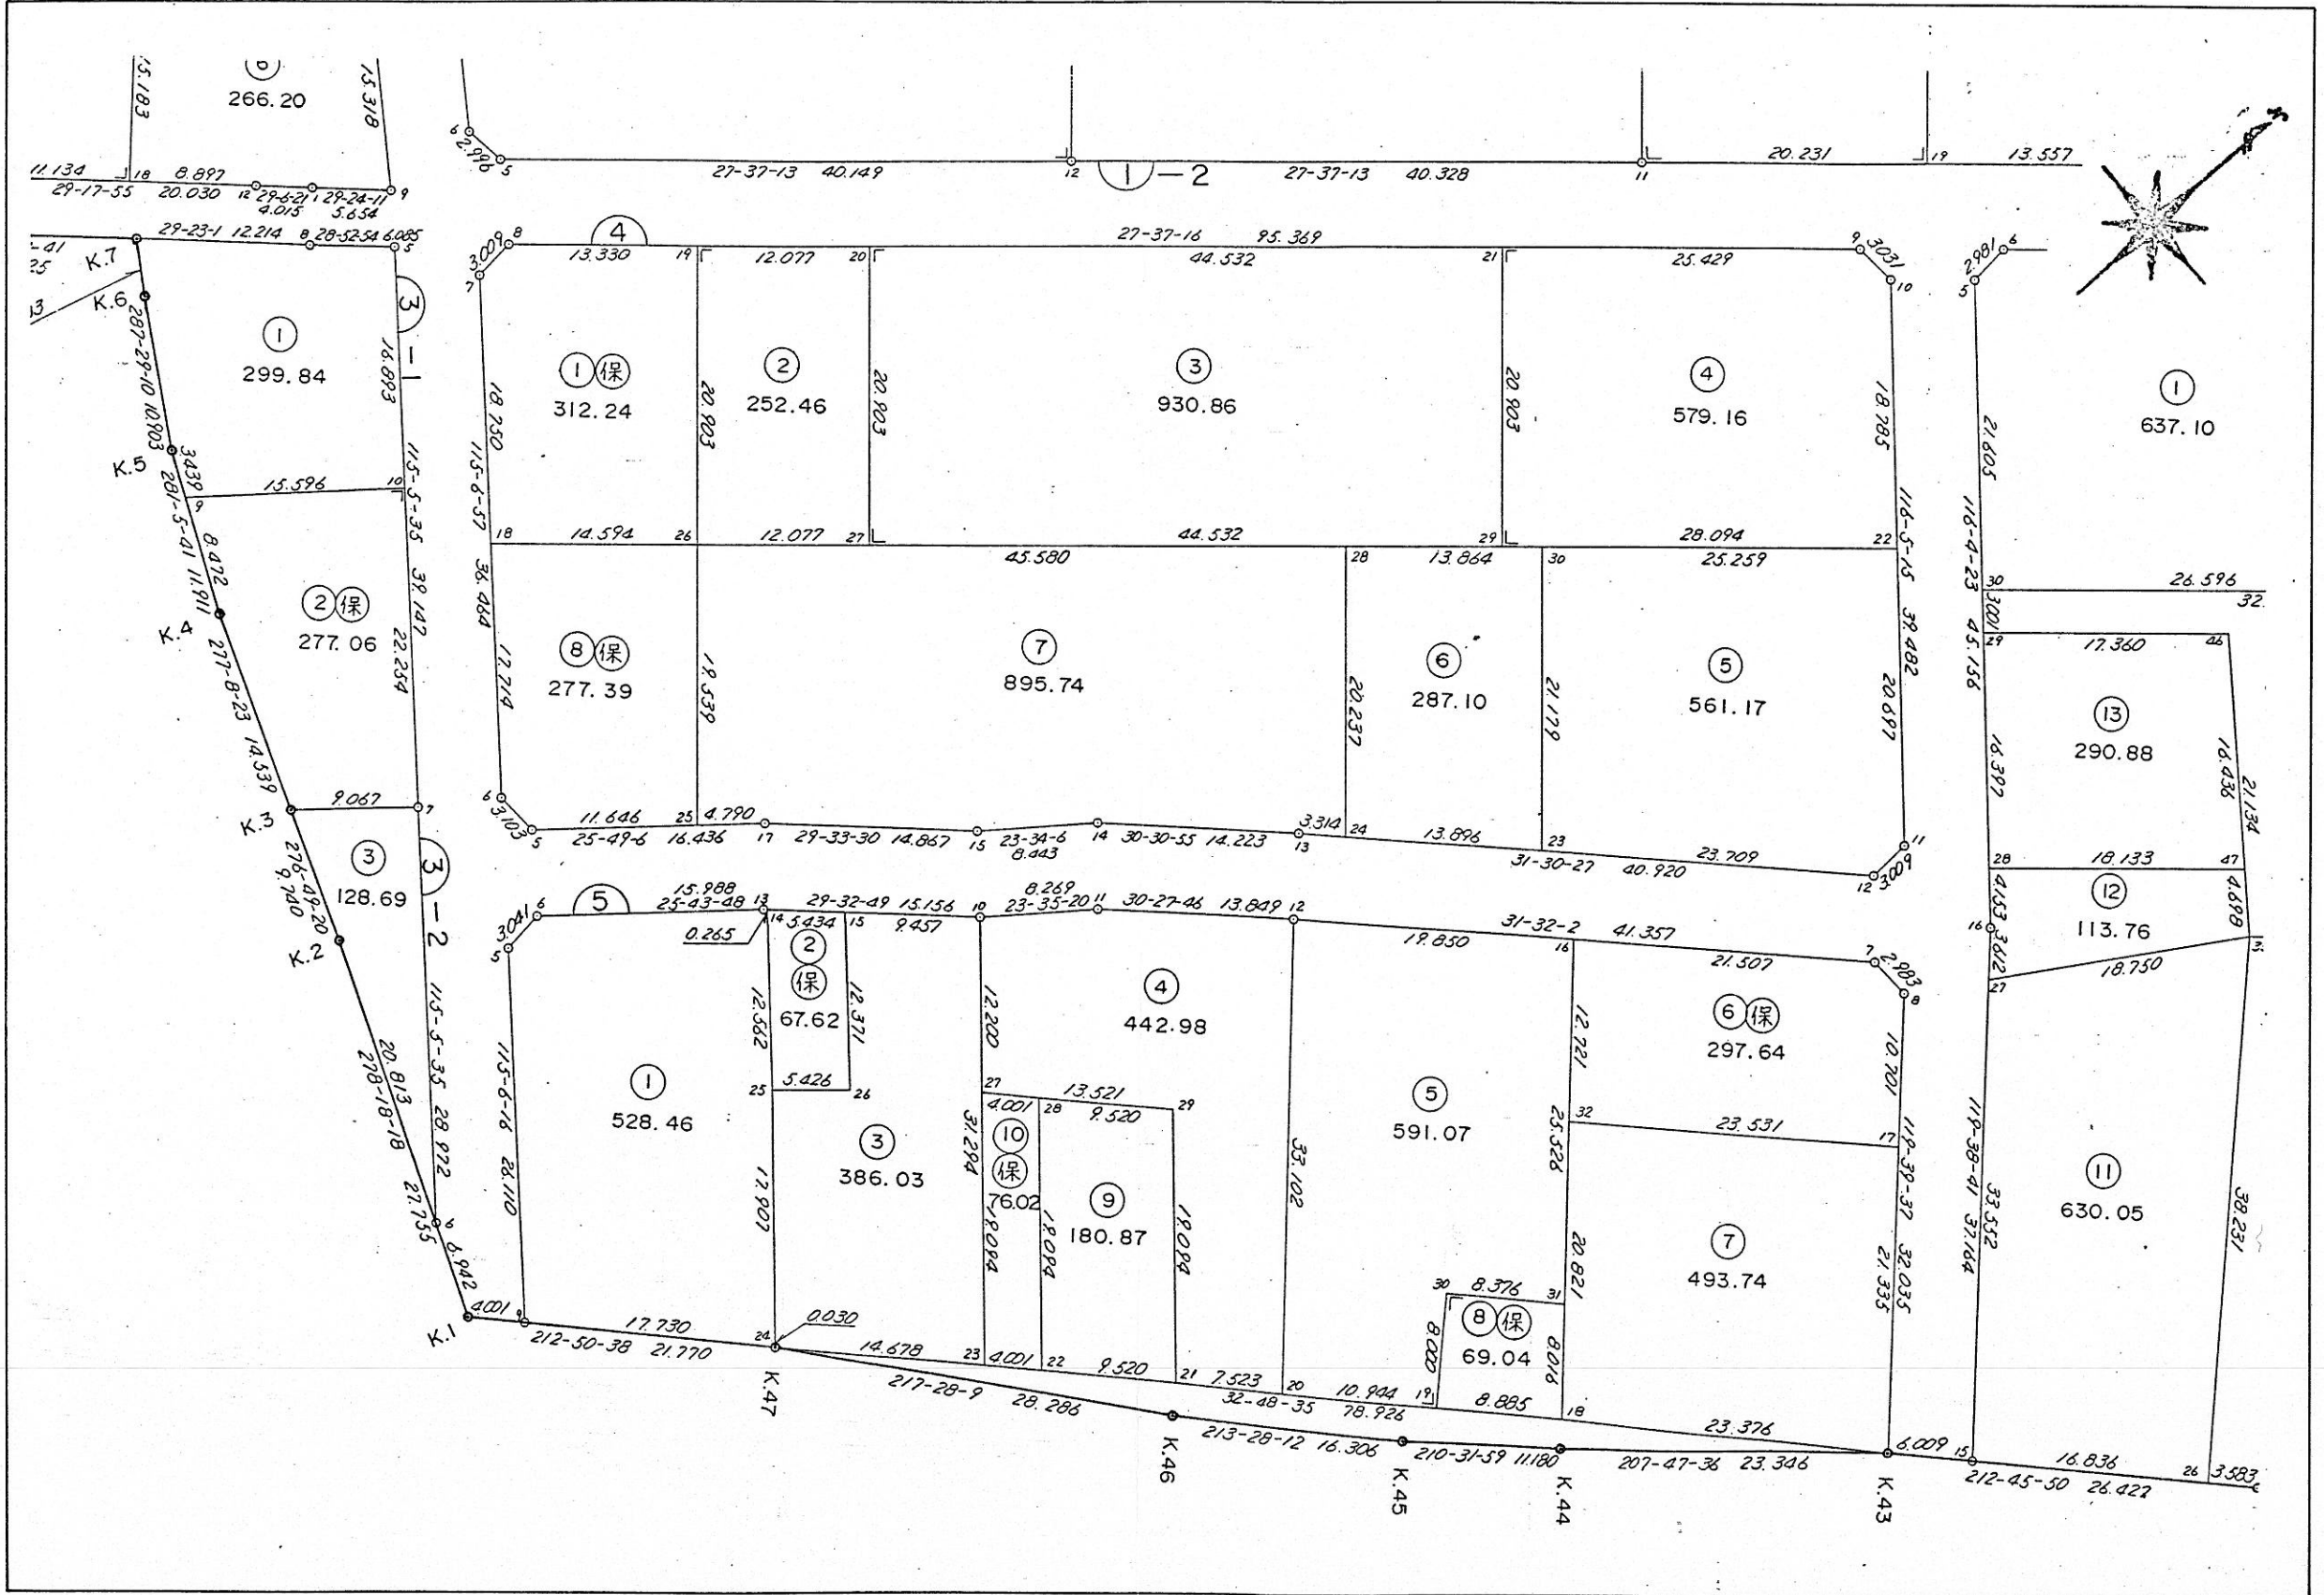

1:500

