

# 街区，画地（出来形） 原子一覽図

街区番号

1 B L (1/2)



街区面積

2869.88

画地面積

2869.80

+0.08

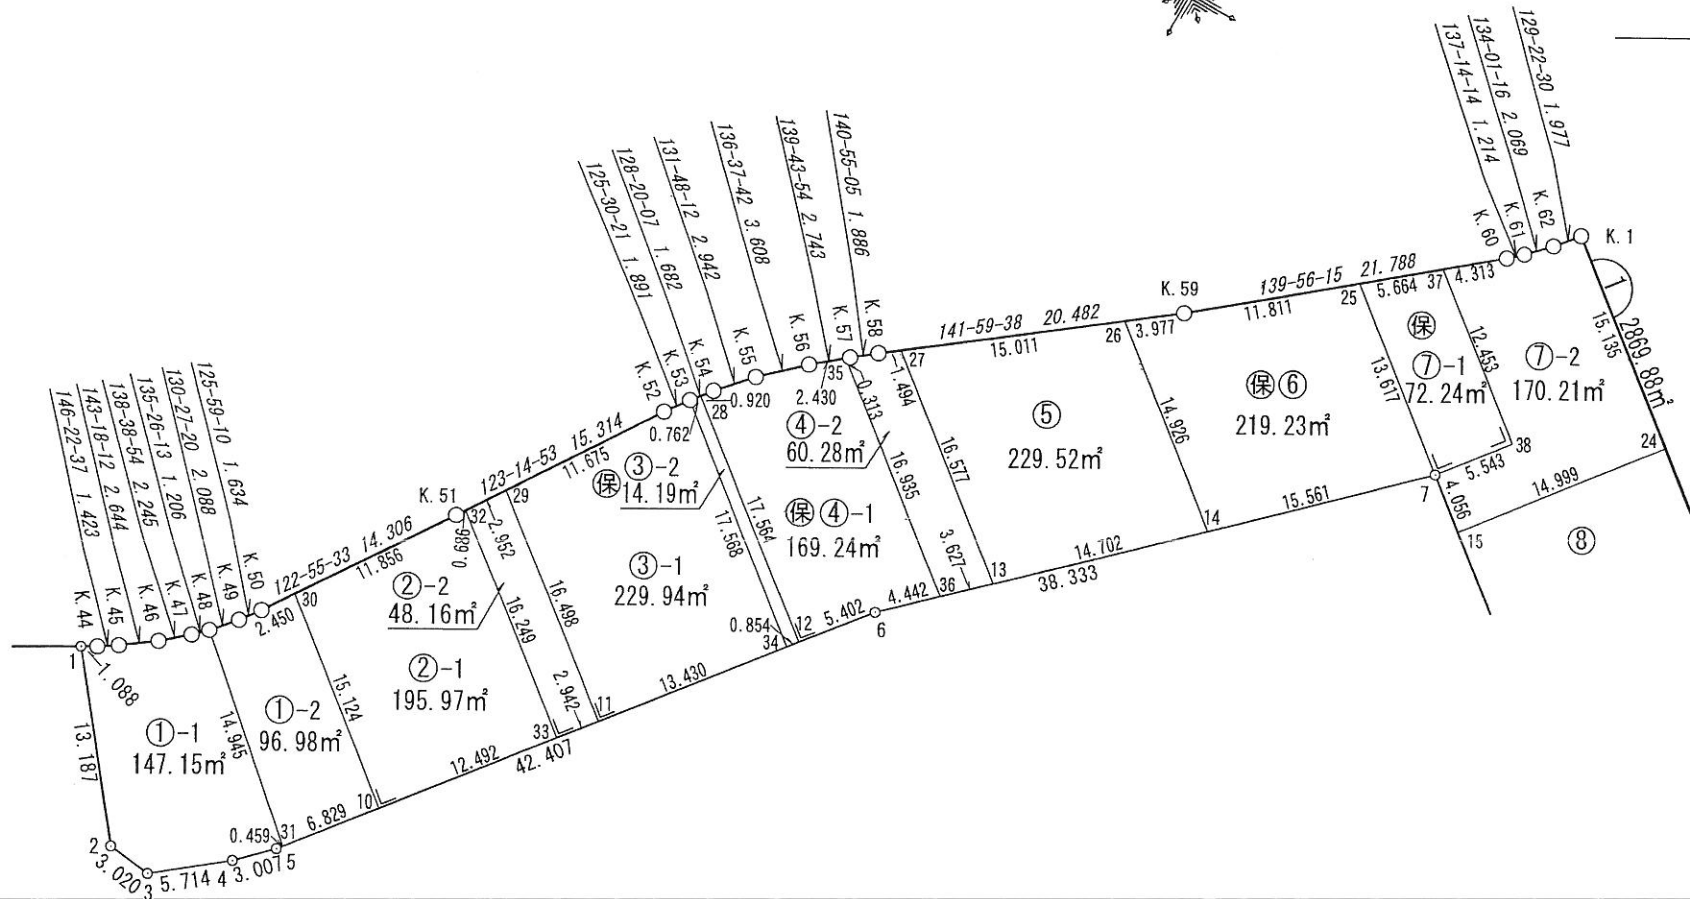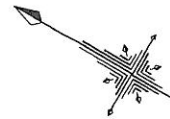

縮尺



S=1:500

# 街区，画地（出来形） 原子一覽図

街区番号

1 B L (2/2)

街区面積	2869.88
画地面積	2869.80
	+ 0.08

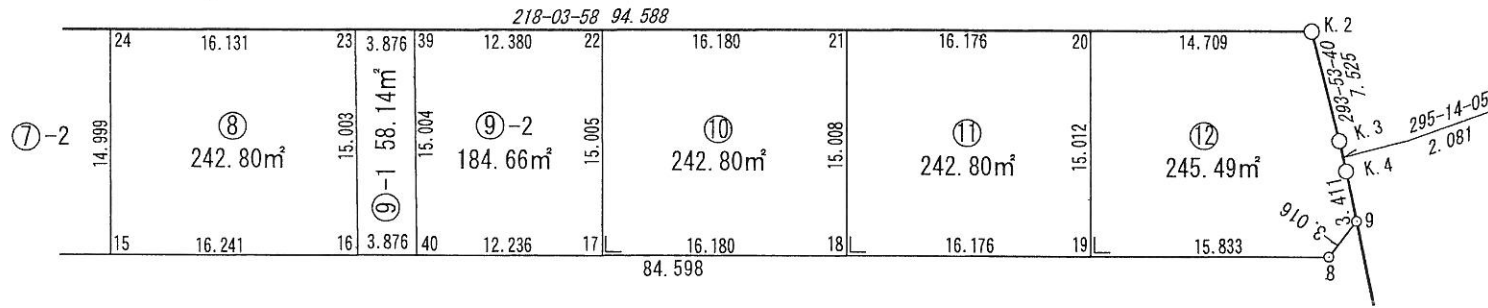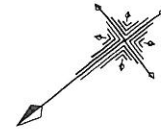

縮尺

S=1:500

# 街区，画地（出来形）原子一覽図



街区番号

2 B L

街区面積 2441.70

画地面積 2441.66

+0.04

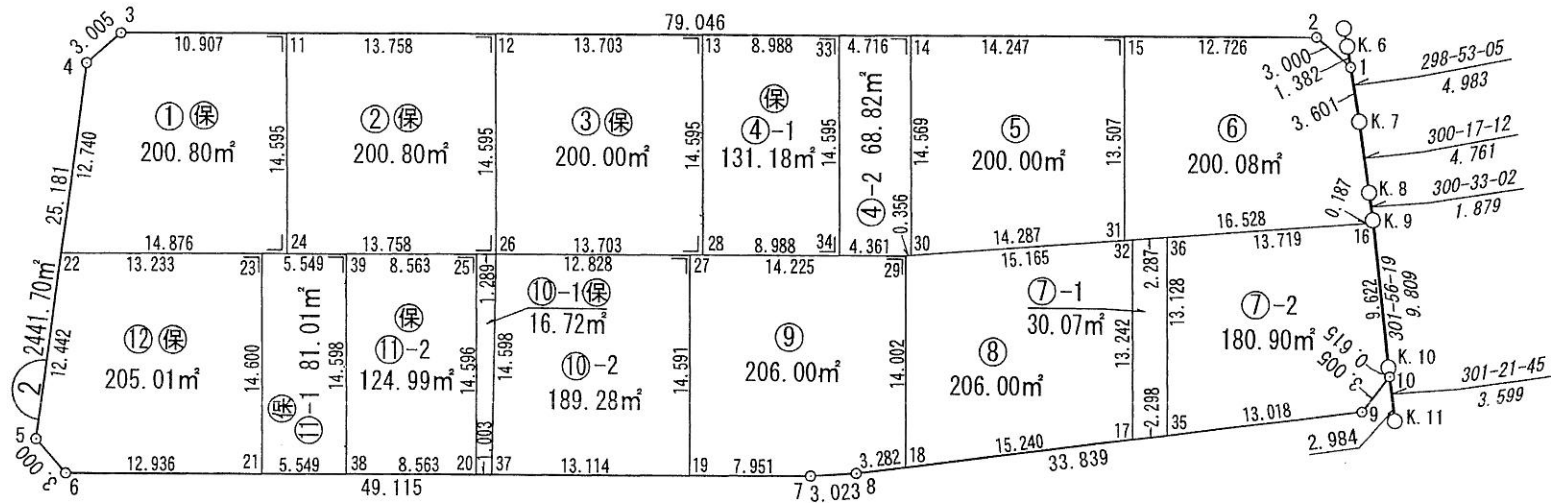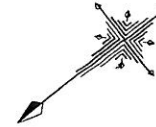

縮尺 S=1:500

# 街区，画地（出来形） 原子一覽図

街区番号

3 B L


街区面積

432.37

画地面積

432.36

+0.01

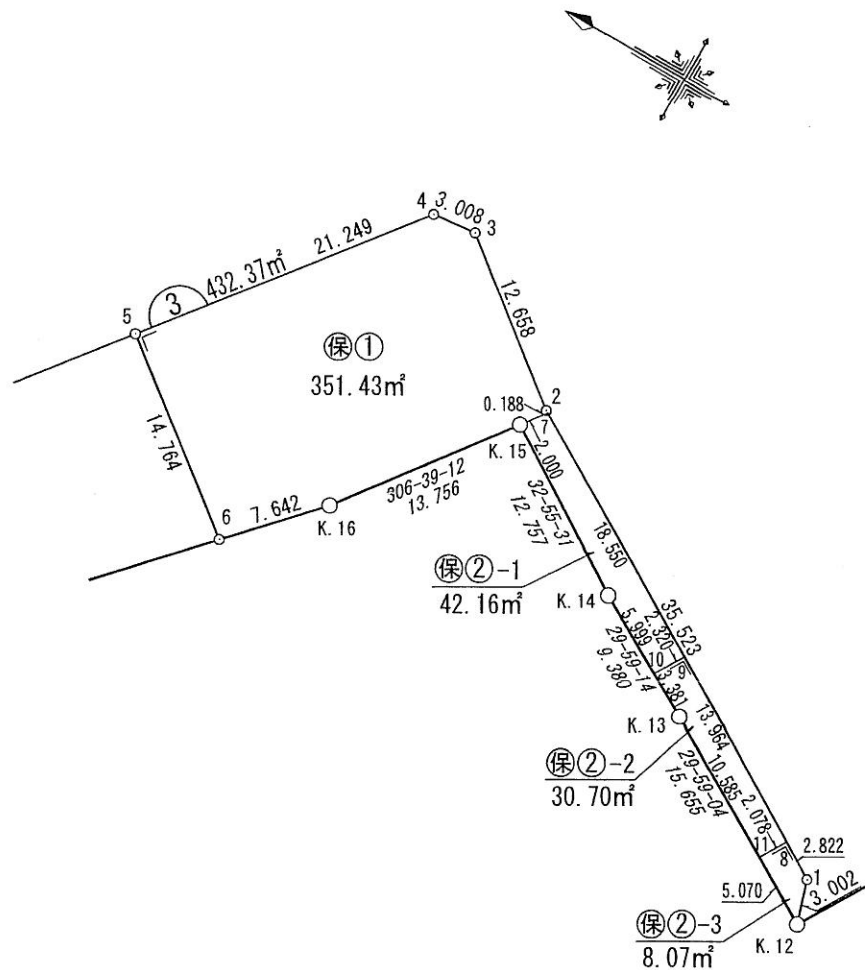

縮尺

S=1:500

# 街区, 画地 (出来形) 原子一覽図

街区番号

4 B L



街区面積

3154.91

画地面積

3154.86

+0.05

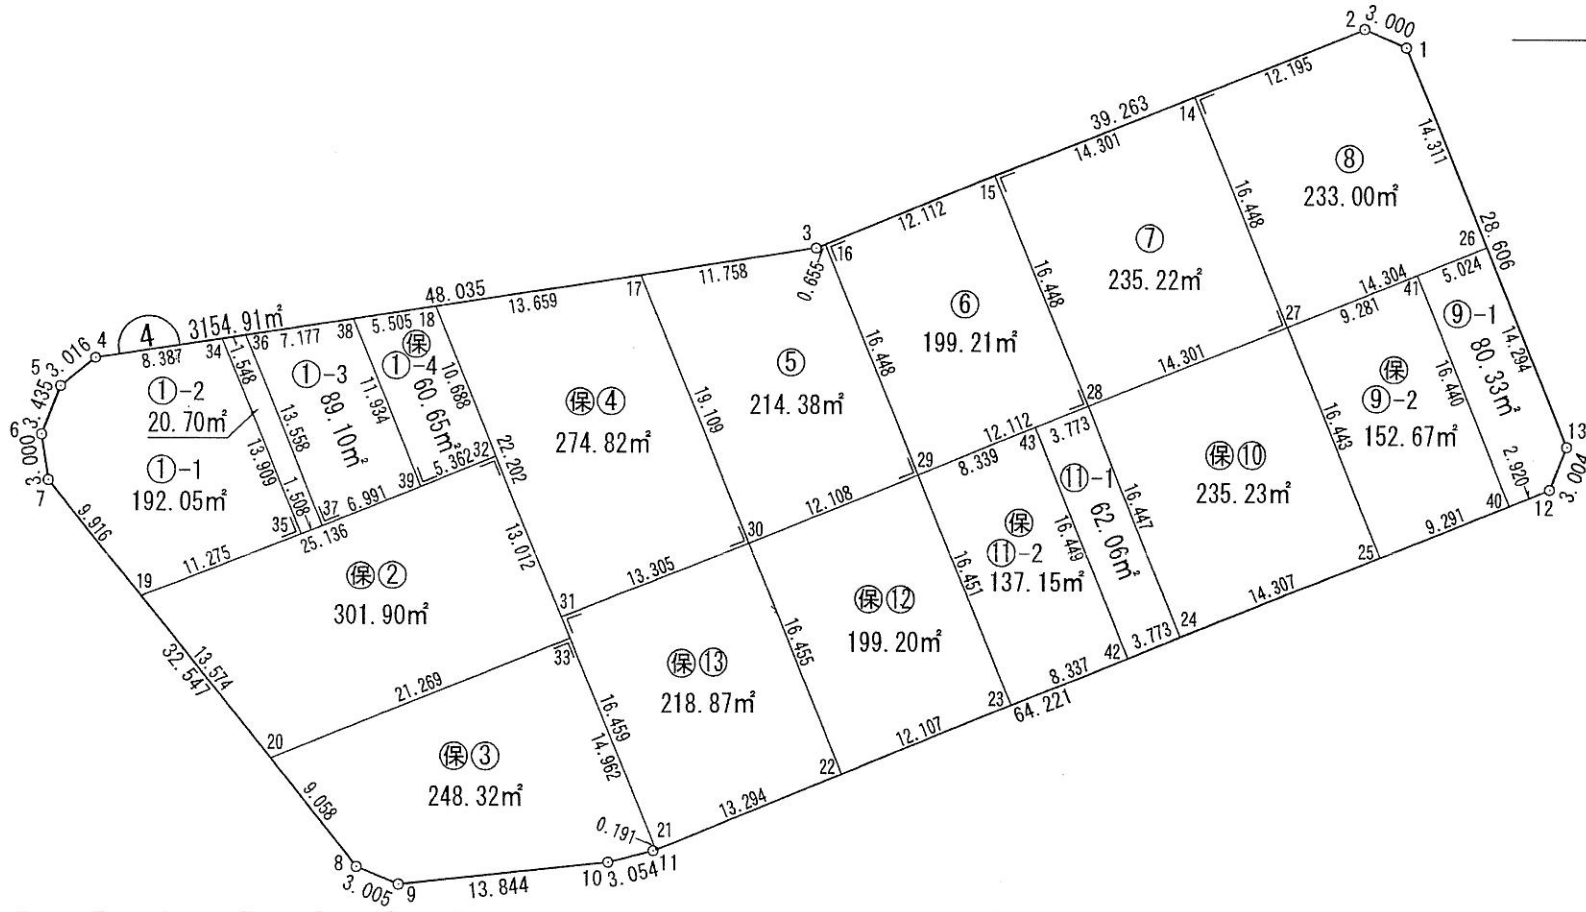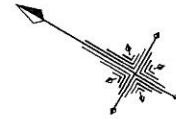

縮尺

S=1:500

# 街区、画地 (出来形) 原子一覽図

街区番号

5 B L


街区面積

996.06


画地面積

996.05


+0.01

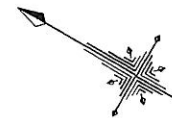

拡大図

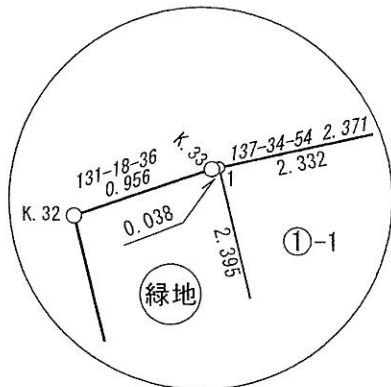



S=1/50

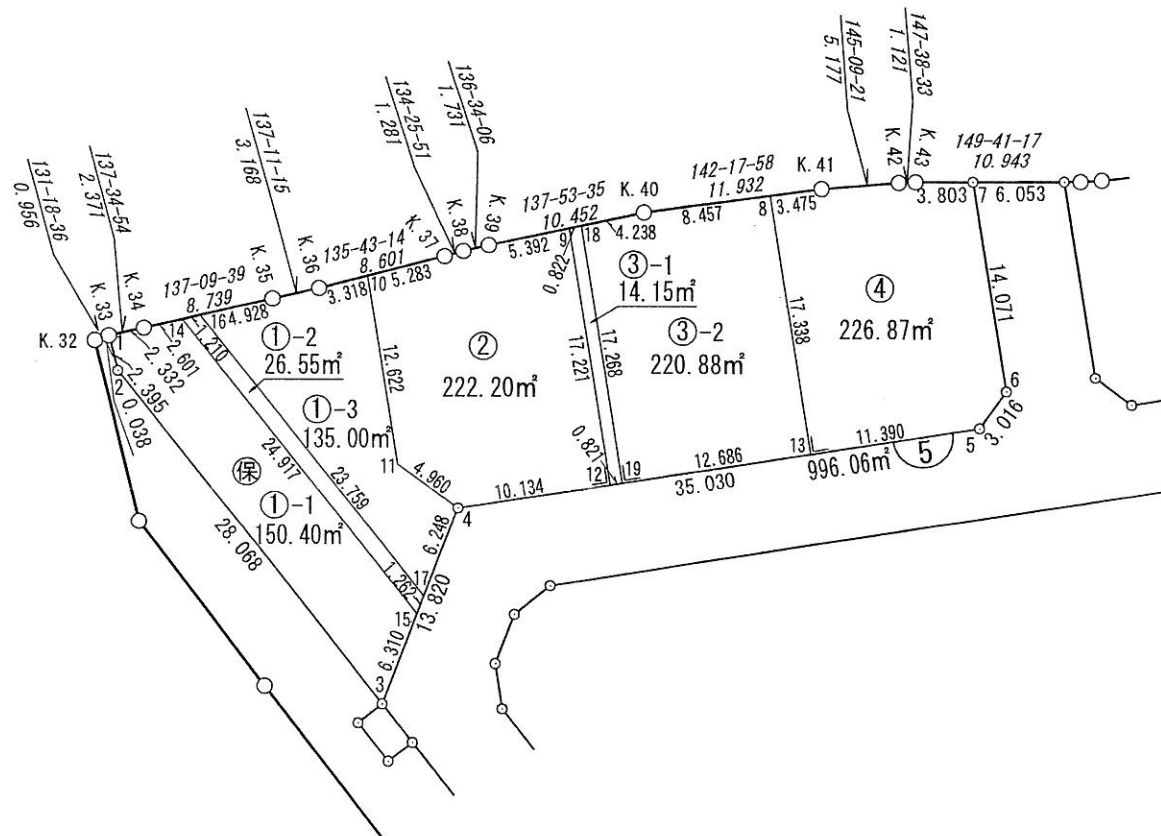

縮尺


S=1:500

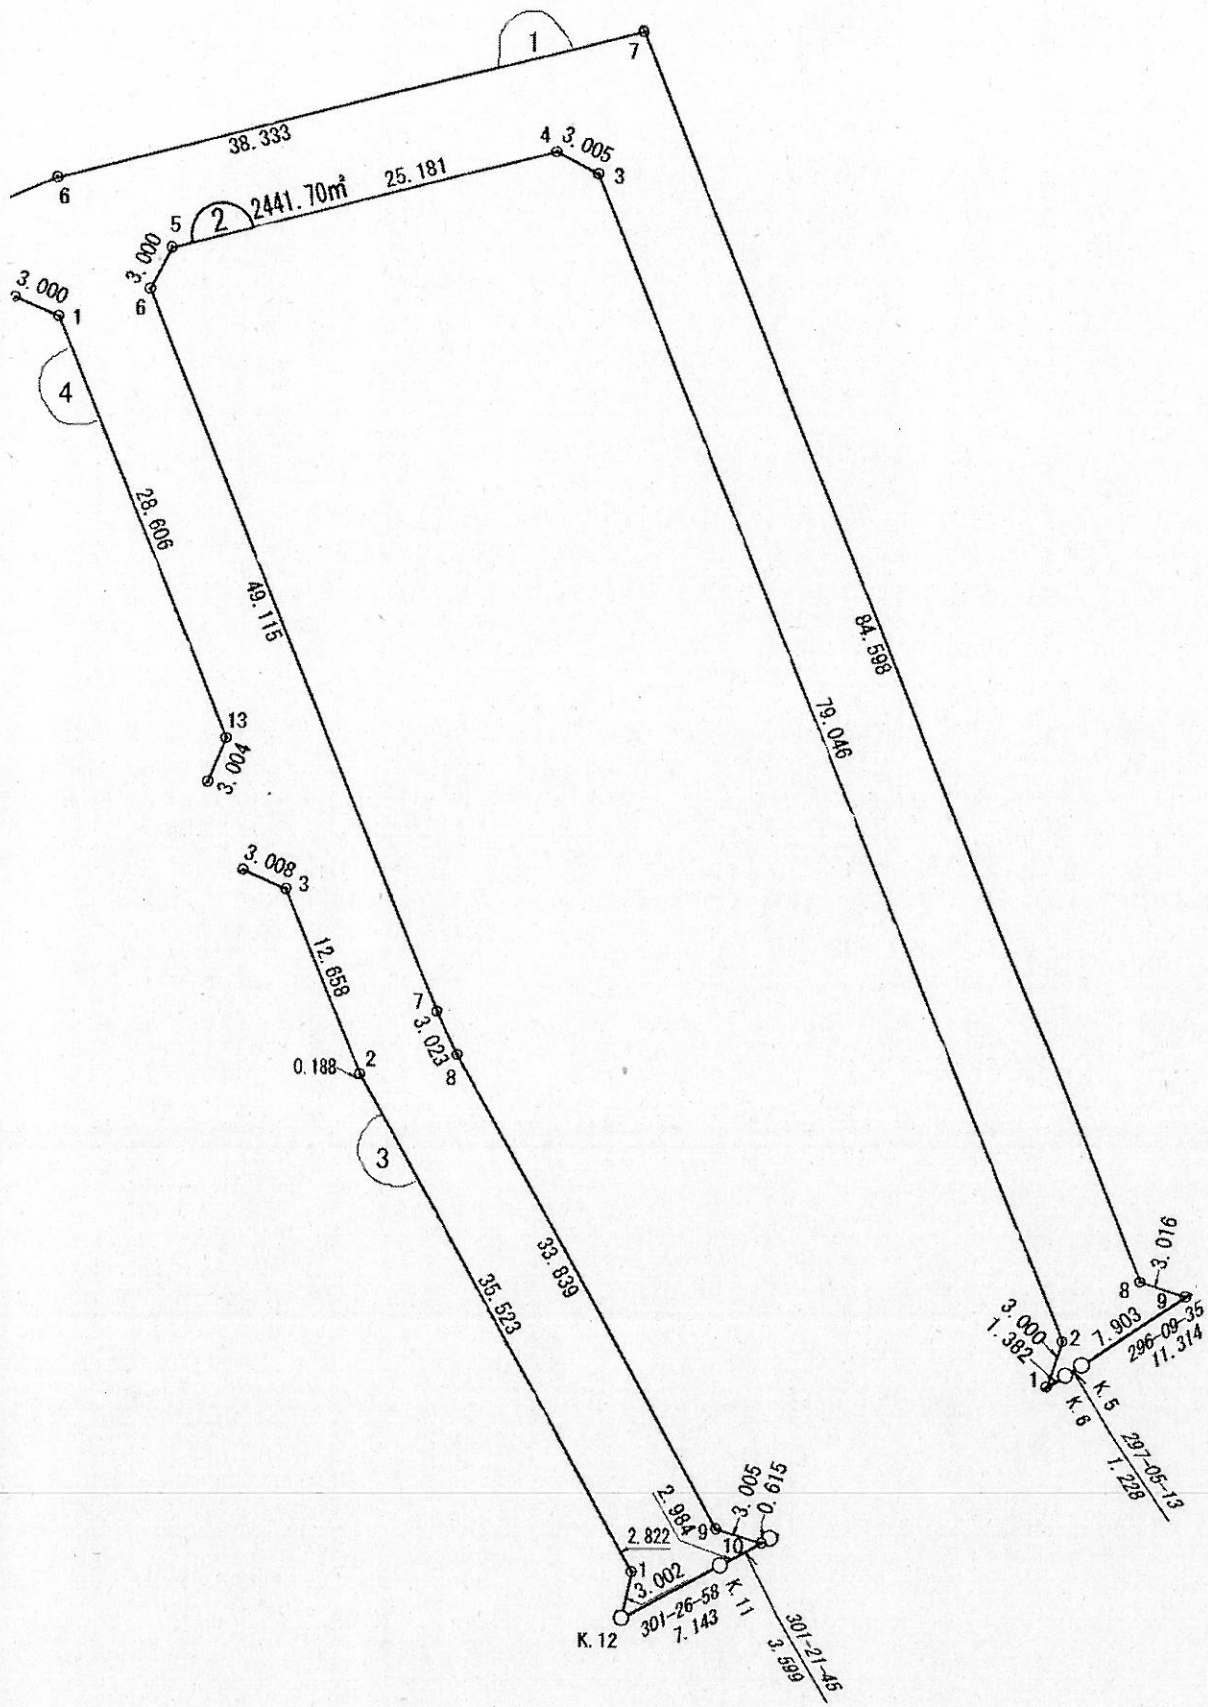

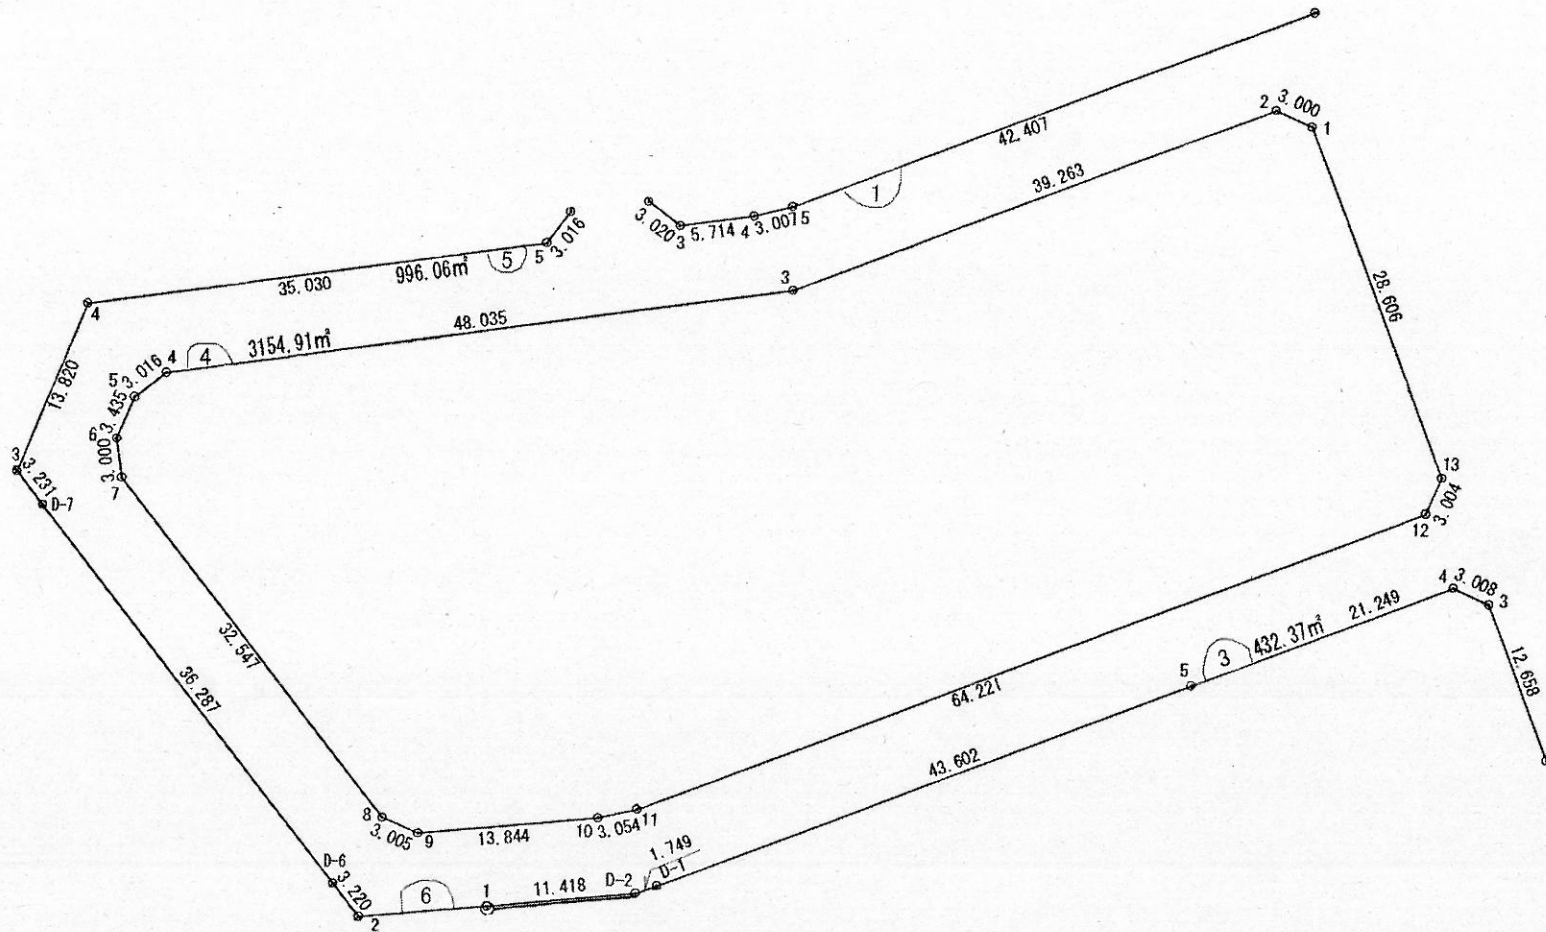



149-41-17  
10.943

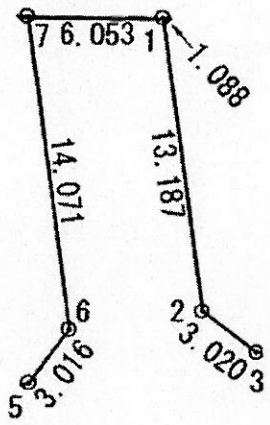

# 街区, 画地 (出来形) 原子一覽図



街区番号

6 B L

街区面積


85.24

画地面積

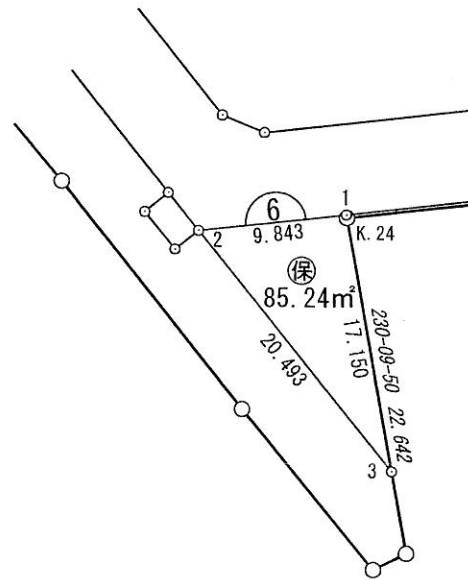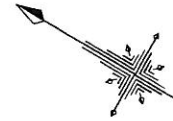


縮尺

S=1:500

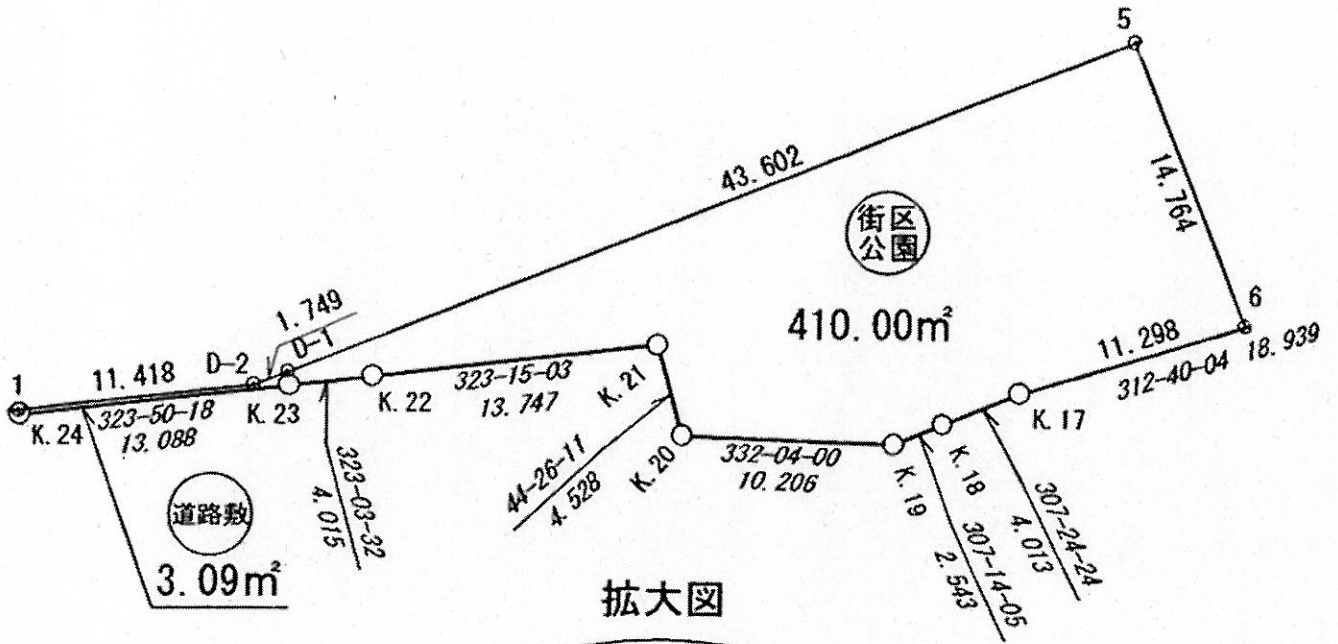

拡大図

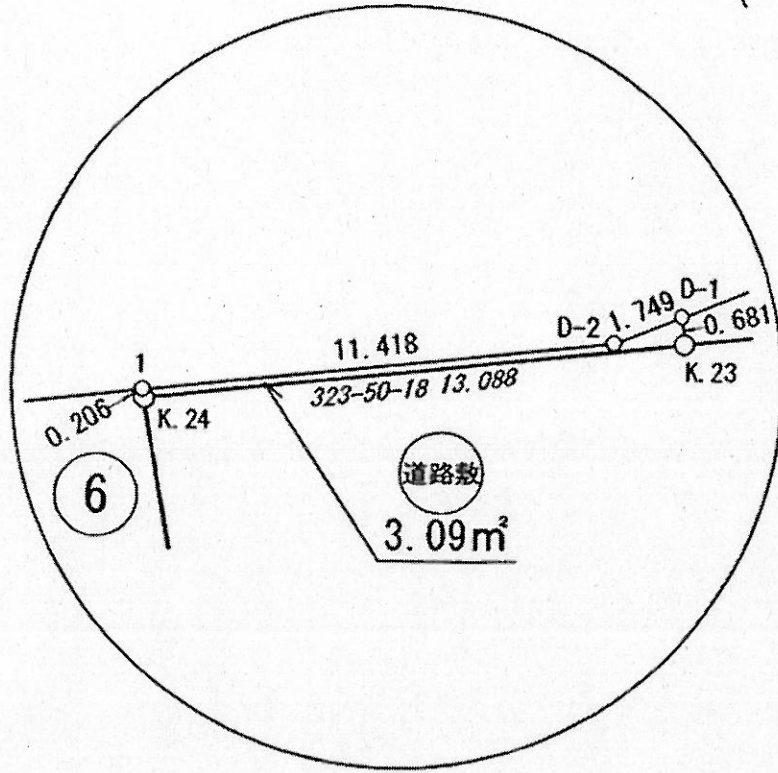

拡大図

